


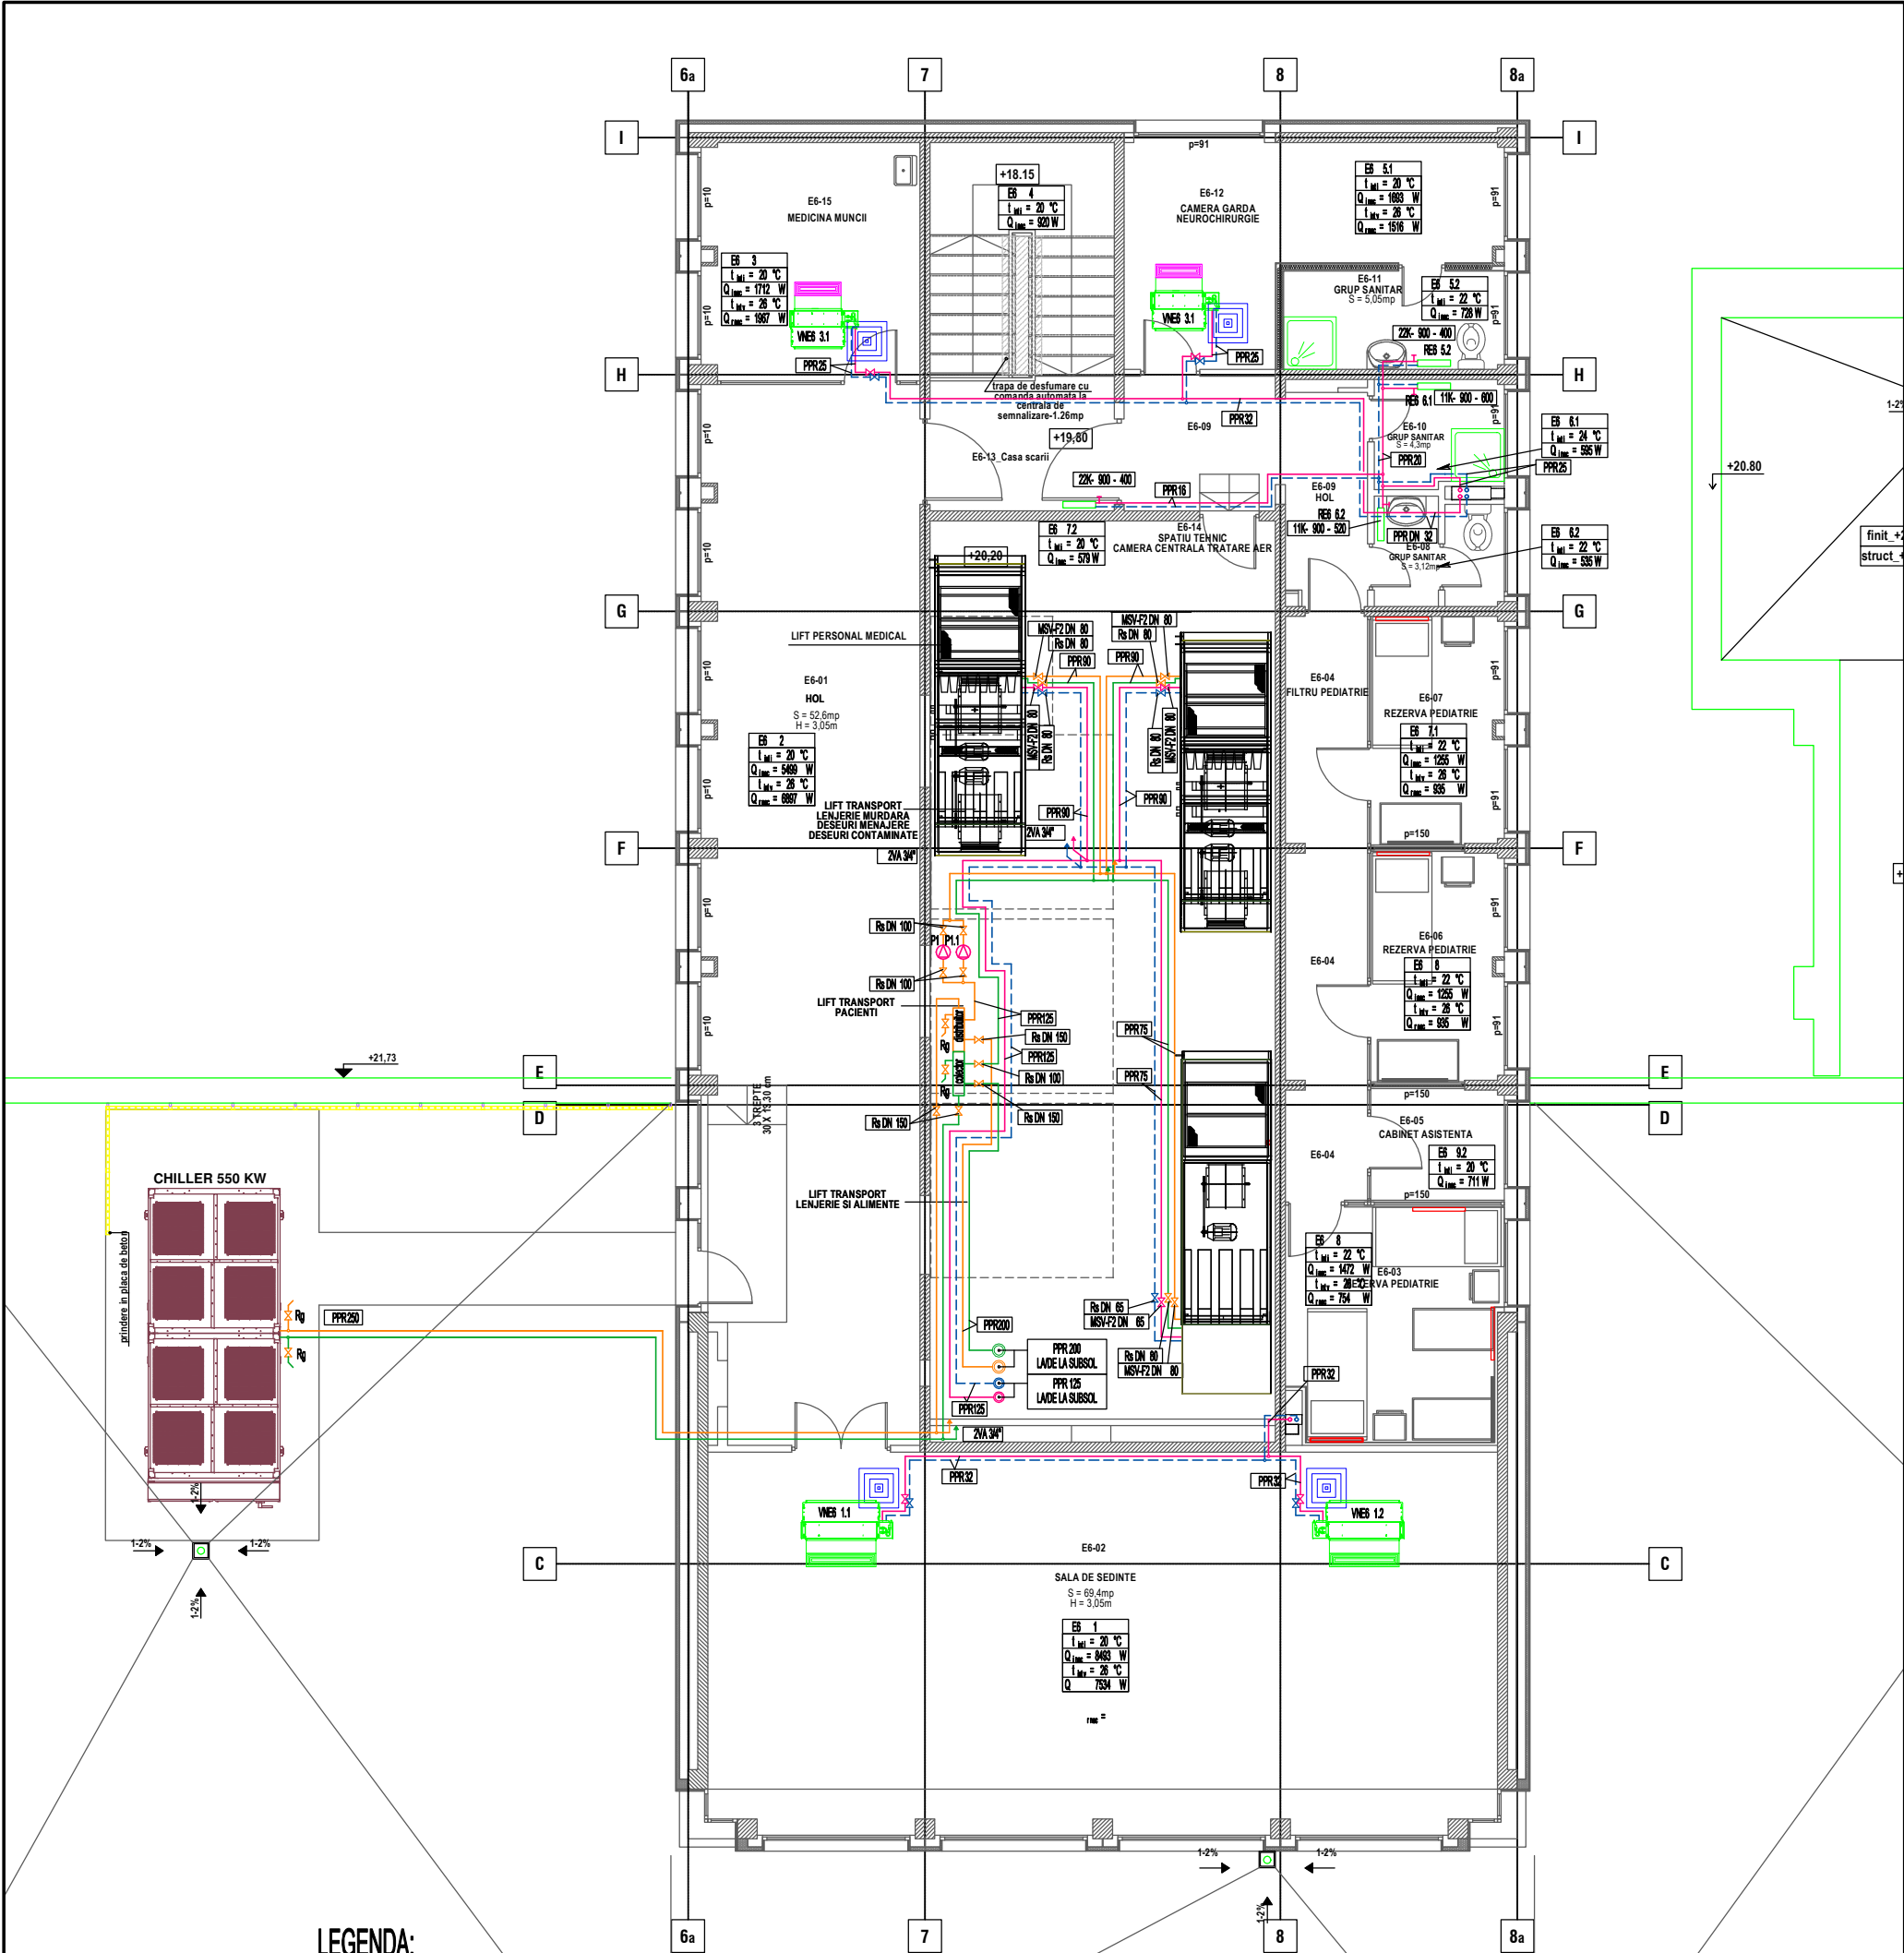

LEGENDA:

- CONDUCTA DE TUR MONTATA MASCAT DUPA TAVAN FALS
- CONDUCTA DE RETUR MONTATA MASCAT DUPA TAVAN FALS
- CONDUCTA DE TUR APA RACITA
- CONDUCTA DE RETUR APA RACITA
- CONDUCTA DE SIGURANTA
- VENTILOCONVECTOR NECARCASAT MONTAT IN TAVAN FALS, ECHIPAT CU:

- ROBINET CU PRESETARE MSV-C PE TUR
- ROBINET SFERIC PENTRU INCHIDERE PE RETUR

GRILA DE RECIRCULARE SI TRAPA DE ACCES

TRAPA ACCES

GRILA DE INTRODUCERE AER TRATAT

TEAVA DIN POLIPROPILENA PENTRU INSTALATII DE INCALZIRE

PPR

1

2

3

ASV-M; ASV-P

MSV-C

MSV-F2

COL ... VC

COL ... R

COD INCAPERE

TEMPERATURA INTERIOARA DE CALCUL VARA

NECESARUL DE CALDURA AL INCAPERII

TEMPERATURA INTERIOARA DE CALCUL IARNA

APORTUL DE CALDURA AL INCAPERII

P	...
t _{int}	= ... °C
Q _{inc}	= ... W
t _{intv}	= ... °C
Q _{incv}	= ... W

NOTA

Prezenta plansa contine modificarile realizate pe parcursul executiei, prin dispozitii de santier, inclusiv masurile stabilite prin expertiza tehnica la foc, elaborata de ing. Simon Vasile (dupa caz). Plansa are notatia din proiectul tehnic, la care s-a adaugat abrevierea "AsB"

NOTA:

- 1.CONDUCTELE DE LEGATURA LA COLOANE VOR AVEA PANTA DE 3‰ SPRE COLOANE
- 2.VASELE DE EXPANSIUNE ALE INSTALATIEI VOR FI DE TIP INCHIS
- 3.SUPAPELE DE SIGURANTA DE PE VASELE DE EXPANSIUNE, AU PRESIUNEA DE LUCRU DE 6 bar
- 4.NU SE ADMIT SPARGERI IN ELEMENTELE DE REZISTENTA ALE CLADIRII
- 5.TOATE RADIATOARELE DIN GRUPURILE SANITARE AFERENTE SALOANELOR SUNT DE TIPUL Vogel&Noot Della 700x400

VERIFICATOR	NUME	SEMNTURA	CERINTA	REFERAT NR. din
VERIFICATOR/ EXPERT				REFERAT / EXPERTIZA NR./ DATA
PROIECTANT GENERAL:	SC "TDD CONCEPT STUDIO" SRL	PROIECTANT SPECIALITATE:	SC "ROLPROIECT" SRL	Beneficiar
CIF 23108690, J22/ 223/2008		CIF 18050370, J22/ 2578/2005		CONSILIUL JUDETEAN VASLUI
SPECIFICATIE	arh. G.Tanjala Ostapovici	SEMNTURA	SCARA 1/75	REABILITARE, MODERNIZARE SI ECHIPARE SPITALUL JUDETEAN DE URGENTE VASLUI
SEP PROIECT	ing. Dragos Puiu			str. Stefan Cel Mare, nr. 233,Vaslui
PROIECTAT	ing. Dragos Puiu			
DESENAT	ing. Dragos Puiu			
VERIFICAT				
				PLAN ETAJ 6 CORP B
				- instalatii termice -
				Proiect nr. 15/2010
				Contract nr. 2025/2010
				Faza. P.Th.
				Plansa nr. T-8/AsB