


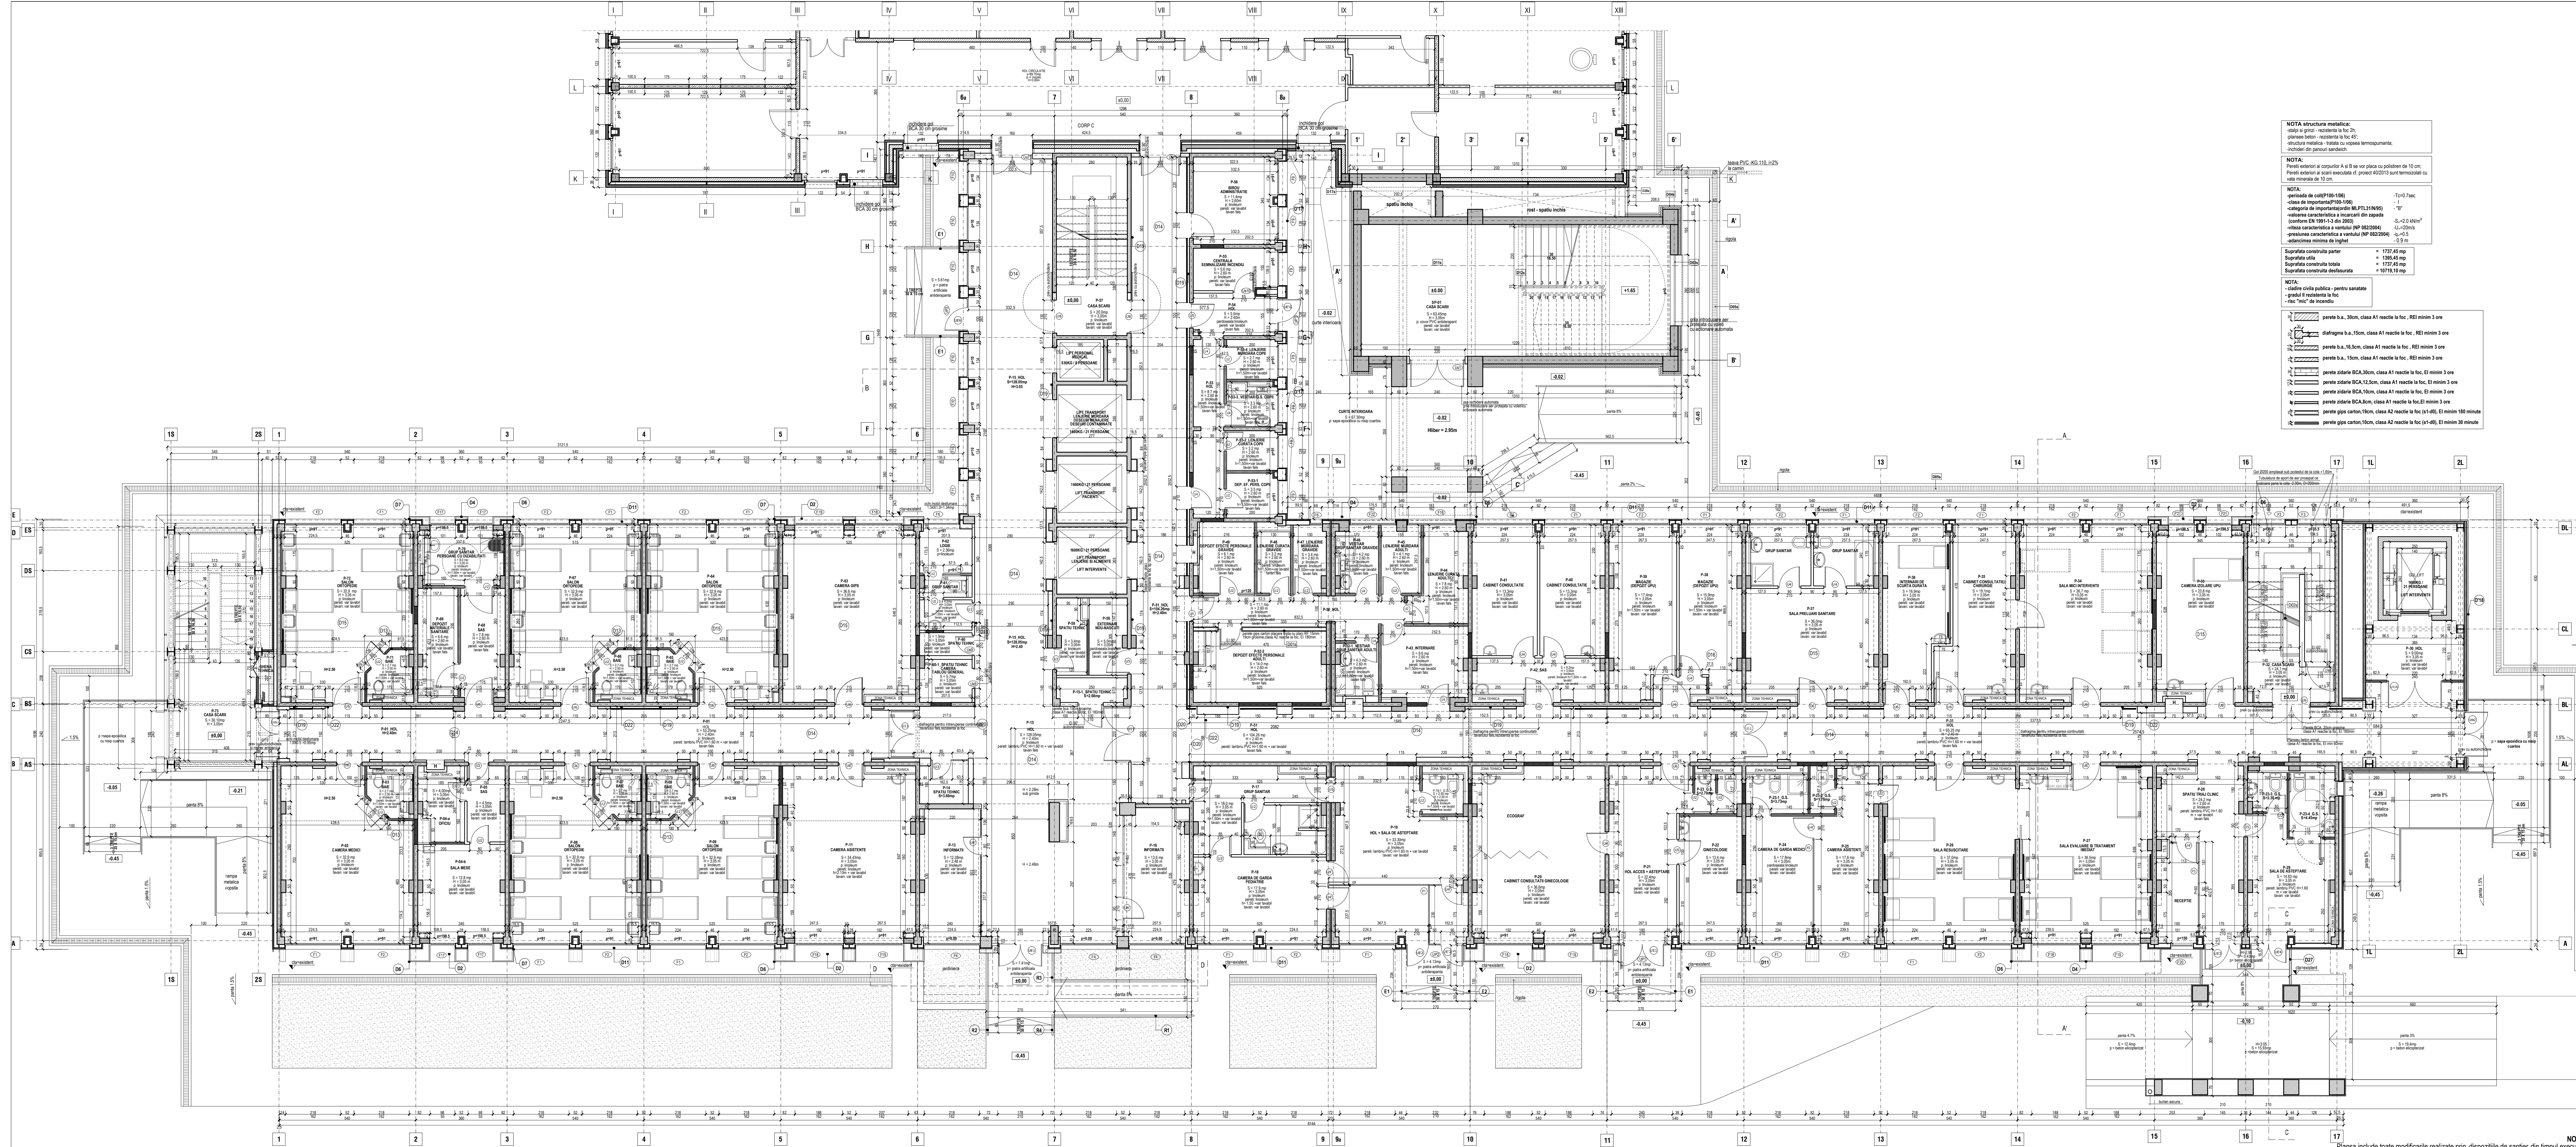

NOTA: structura metalică:

NOTA:

NOTA:

NOTA:
I. Dimensiunile cotate în desen ale ușilor se referă la gurile din zidărie. Pentru a se determina lăţimea liberă a acestora, se va scădea grosimea tamplariei.

II. În saloane şi cabinete, pereţii şi tavanele s-au placat cu gips-carton conform DS nr. 2A.

III. Pentru a asigura spaţiul necesar montării instalaţiilor pe holuri, înălţimea liberă a acestora este de 2.40 m, conform NP 015 / 1997 - V.2.(A).3.2.4.

EXPERT VERIFICATOR	NUME	SEMNATURA	CERTINȚA	REFERAT / EXPERTIZĂ NR./ DATA
PROIECTANT GENERAL	SC "TOD CONCEPT STUDIO" SRL	19/2019		Beneficiar:
SEF PROIECT	an. Gabriela Tarjia	SCARA	1/100	REABILITARE, MODERNIZARE ŞI ECHIPARE SPITALUL JUDEȚEAN DE URGENȚĂ VASLUI
PROIECTANT	an. Gabriela Tarjia			st. Stefan cel Mare, nr.233, Vaslui
DESEINAT	an. Ana-Maria Pleșco	2016		PLAN PARTER CORP A SI B

Proiect nr. 19/2019
Contract nr. 2025/2010
Faza: P.Th+D.E.
Planșă nr. A2-AB