


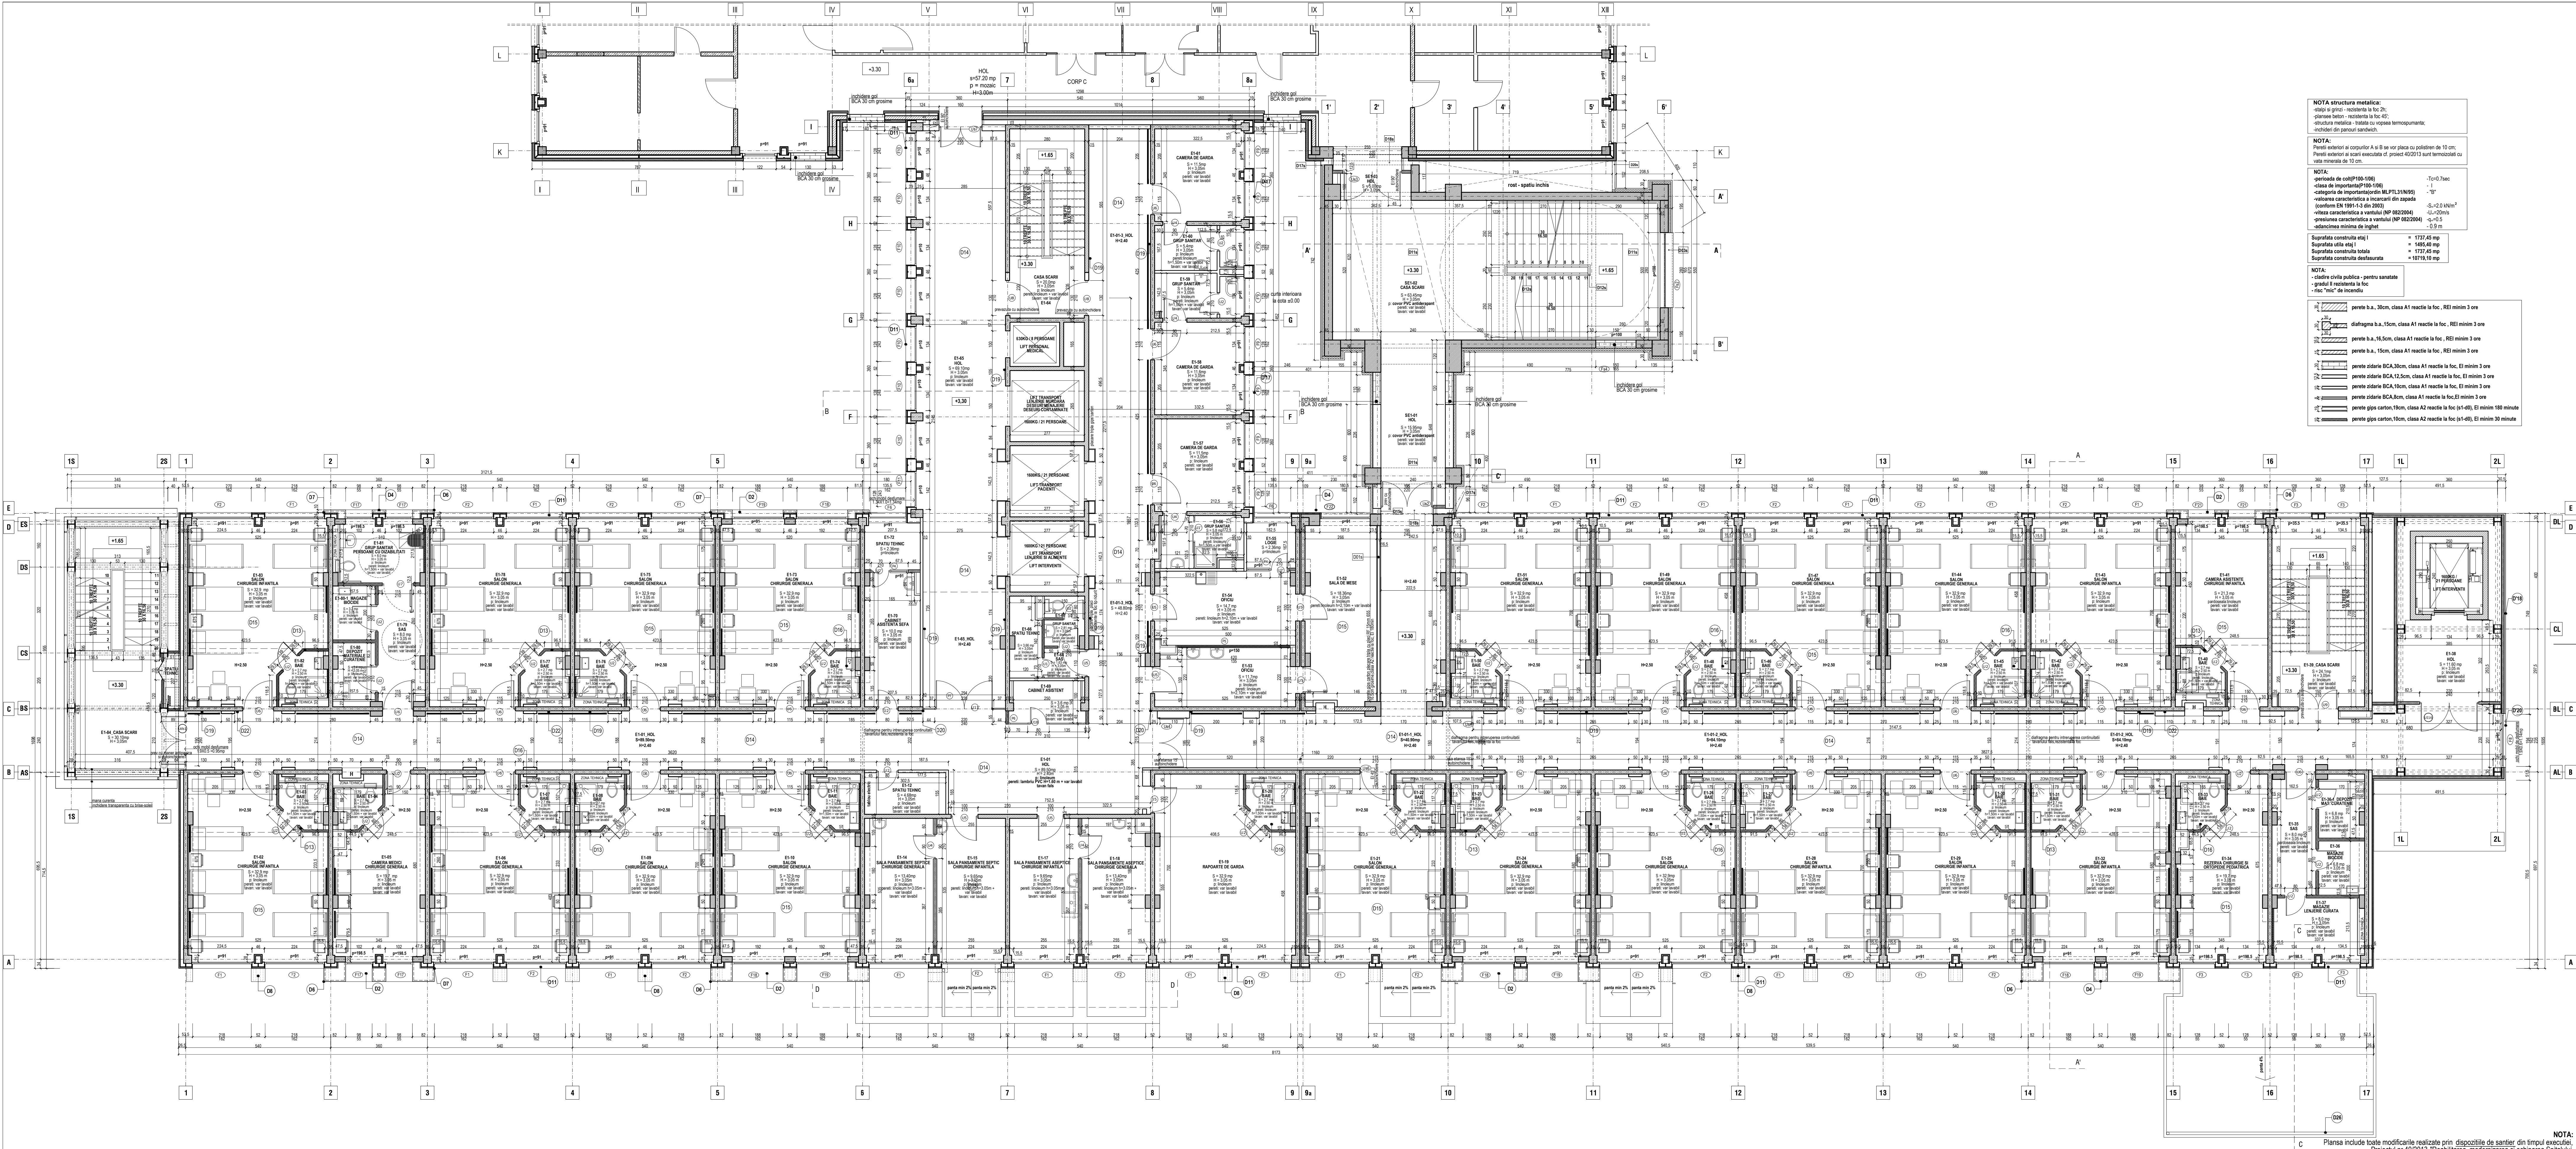

NOTA structura metalica:
-sala si grup - rezistenta la foc 2h;
-plansele beto - rezistenta la foc 4h;
-structura metalica - izolata cu vopsea termoprotectiva;
-inchideri din panouri sandwich.

NOTA:
-Pereti exteriori si scari executate cf. proiect 40/2013 sunt termozolate cu vata minerala de 10 cm.

NOTA:
-perioada de calcul (P100-100) - T=0.7sec
-clasa de importanta (P100-100) - "B"
-categori de importanta (ordin MLPTL31N/95) - "B"
-valoarea caracteristica a incalzirii din zapada (conform EN 1991-3 din 2003) - S=2.0 kN/m²
-valoarea caracteristica a vantului (NP RE2004) - U=20m/s
-presiunea caracteristica a vantului (NP RE2004) - W=0.5
-adancimea minima de inghet - 0.9 m

Suprafata constructa etaj I = 1737.45 mp
Suprafata sala etaj I = 1485.45 mp
Suprafata constructa totala = 1737.45 mp
Suprafata constructa desaturata = 10719.10 mp

NOTA:
-cadre civile publice - pentru sanatate
-gradul I rezistenta la foc
-rele "tutur" de incendiu

- perete b.a., 30cm, clasa A1 reactie la foc, REI minim 3 ore
- diaphragma b.a., 15cm, clasa A1 reactie la foc, REI minim 3 ore
- perete b.a., 15cm, clasa A1 reactie la foc, REI minim 3 ore
- perete b.a., 15cm, clasa A1 reactie la foc, REI minim 3 ore
- perete zidarie BCA, 30cm, clasa A1 reactie la foc, EI minim 3 ore
- perete zidarie BCA, 12.5cm, clasa A1 reactie la foc, EI minim 3 ore
- perete zidarie BCA, 10cm, clasa A1 reactie la foc, EI minim 3 ore
- perete zidarie BCA, 8cm, clasa A1 reactie la foc, EI minim 3 ore
- perete gips carton, 15cm, clasa A2 reactie la foc (s1-d0), EI minim 180 minute
- perete gips carton, 10cm, clasa A2 reactie la foc (s1-d0), EI minim 30 minute

NOTA:
I. Dimensiunile cotate in desen ale usilor se refera la gurile din zidarie. Pentru a se determina latimea libera a acestora, se va scadea grosimea tamplariei.

II. In saloane si cabinete, peretii si tavanele s-au placat cu gips-carton conform DS nr. 2A.

III. Pentru a asigura spatiul necesar montarii instalatiilor pe holuri, inaltimea libera a acestora este de 2.40 m, conform NP 015 / 1997 - V.2 (A).3.2.4.

EXPERT VERIFICATOR / EXPERT	NUME	SEMNATURA	CERTINTA	REFERAT / EXPERTIZA NR./ DATA
PROIECTANT GENERAL:	SC "TOD CONCEPT STUDIO" SRL	CIF 23106890, J22/2232008	Beneficiar:	JUDETEANUL VASLUI
SPECIFICATIE	NUME	SEMNATURA	SCARA 1/100	REABILITARE, MODERNIZARE SI ECHIPARE SPITALUL JUDETEAN DE URGENTA VASLUI
SEF PROIECT	an. Gabriela Tarjalea			an. Stefan cel Mare, nr.233, Vaslui
PROIECTANT	an. Gabriela Tarjalea		2016	PLAN ETAJ I
DESENAT	an. Ana-Maria Plesco			CORP A si B
Proiect nr. 19/2010				Faza P.Th.+D.E.
Contract nr. 2025/2010				Planşa nr. A3-A9