


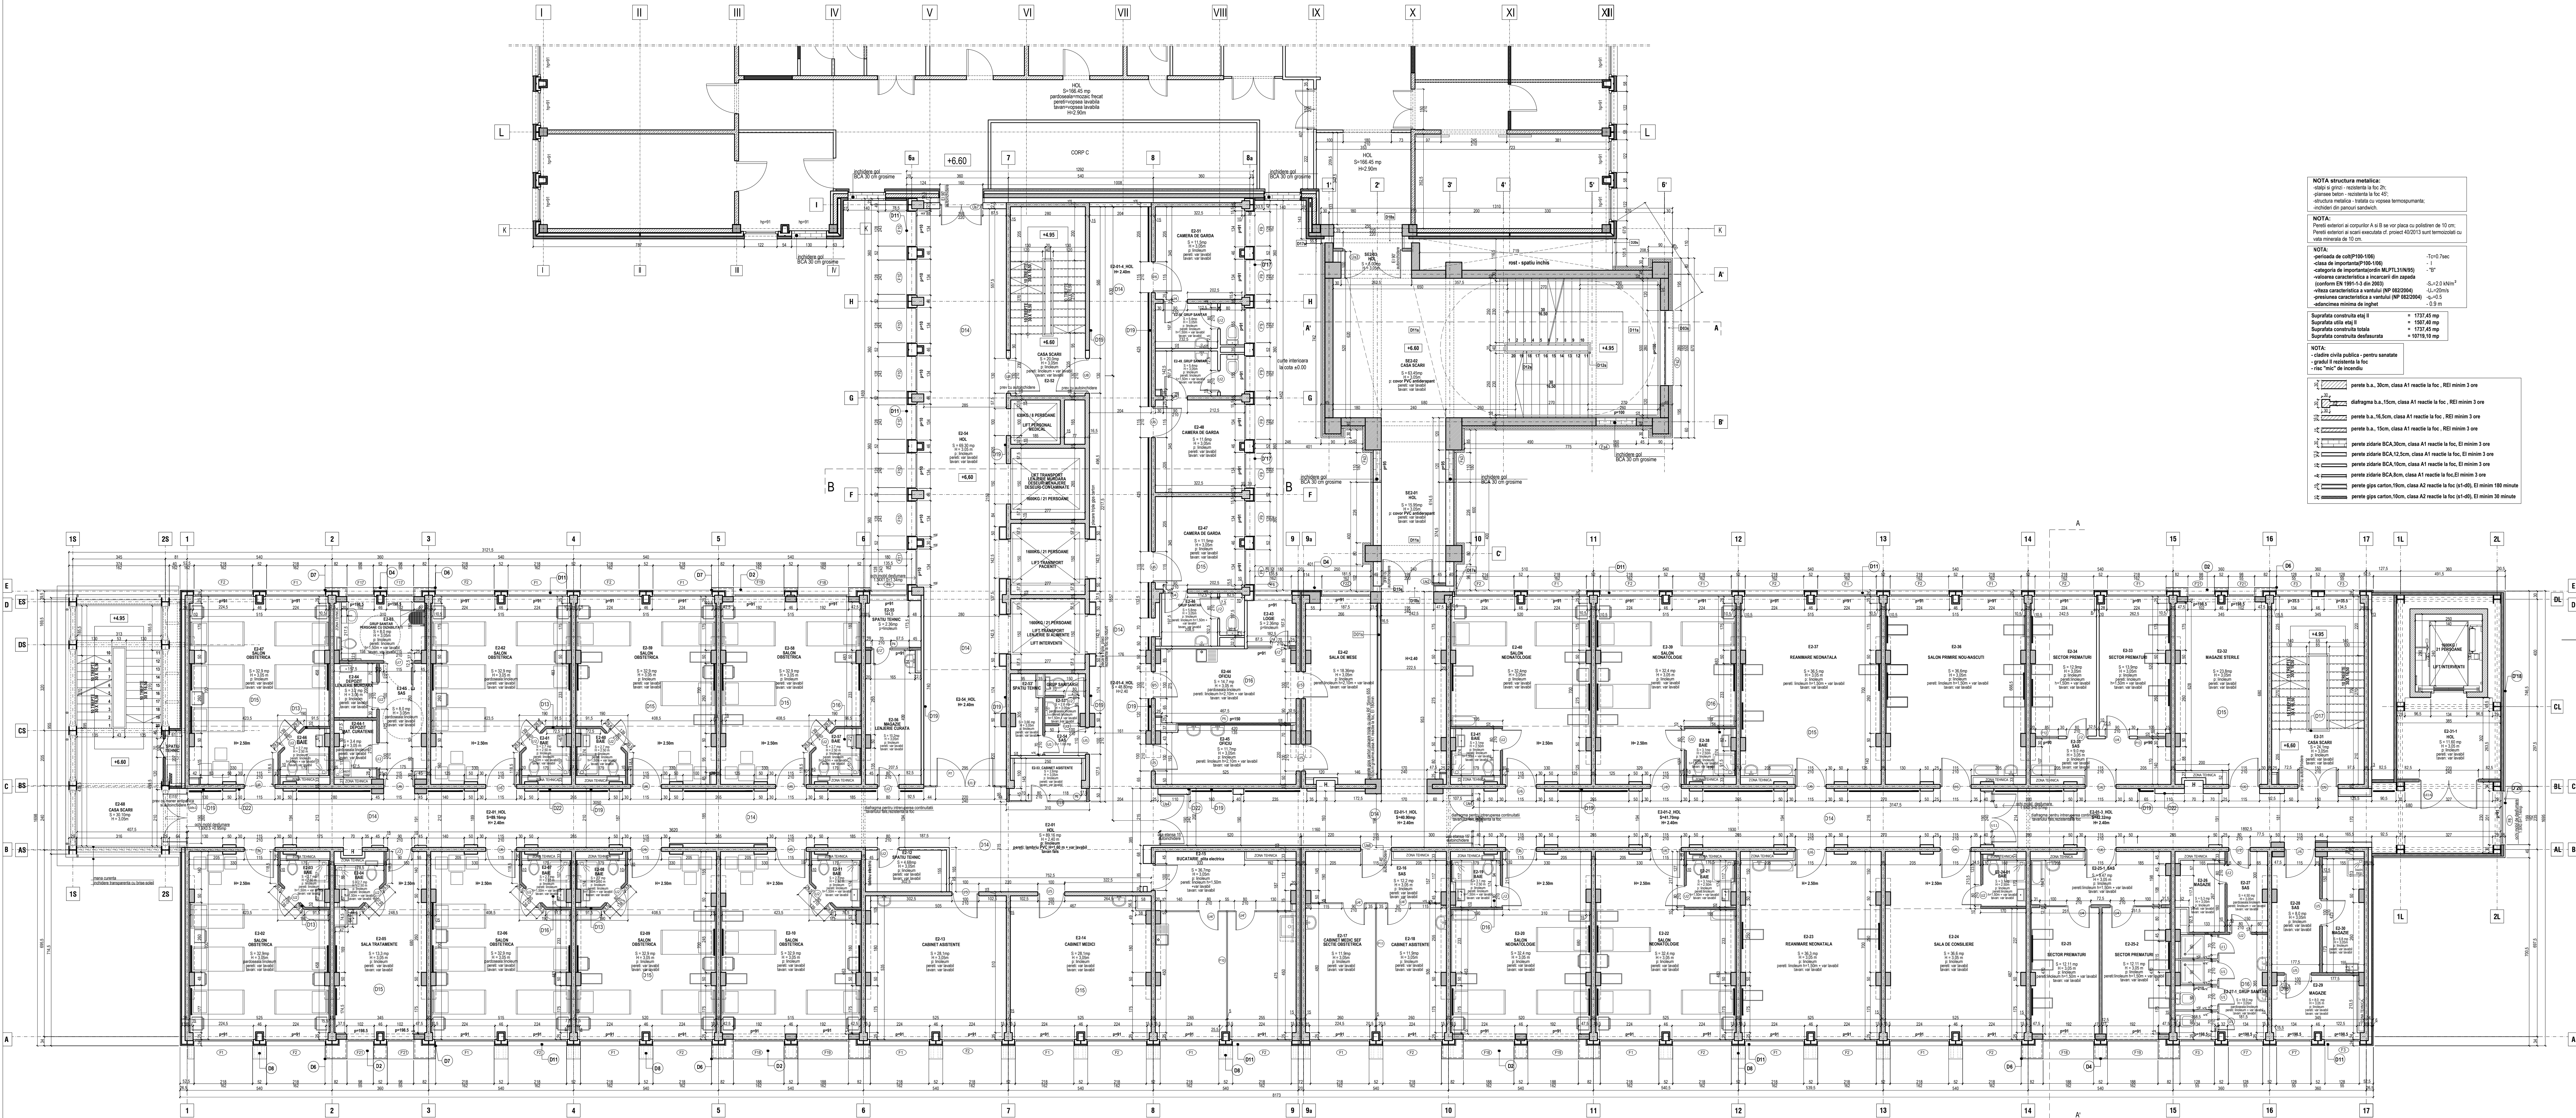

NOTA structura metalica:
-etaj si grinzi - rezistenta la foc 2h;
-planse beton - rezistenta la foc 2h;
-structura metalica - tratata cu vopsea termoprotectanta
-inchideri din panouri sandwich.

NOTA:
-Pereți exteriori ai corpului A si B se vor placa cu polistiren de 10 cm;
-Pereți exteriori ai scarii executată ct. proiect 40/2013 sunt termozolați cu vată minerală de 10 cm.

NOTA:
-perioada de calcul (P100-100)
-clasa de importanta (P100-100)
-categorii de importanta (ordin ML P1.3/N/50)
-valoare caracteristica a incarcarii din zapada (conform EN 1991-1-3 din 2003)
-valoare caracteristica a vantului (NP 802/2004)
-adancimea minima de inghet

Suprafata constructiilor etaj II
Suprafata etajului II
Suprafata constructiilor totale
Suprafata constructiilor deservanta

NOTA:
- cladire civila publica - pentru sanatate
- gradul II rezistenta la foc
- risc "nec" de incendiu

- perete b.a., 30cm, clasa A1 reactie la foc, REI minim 3 ore
- diaphragma b.a., 15cm, clasa A1 reactie la foc, REI minim 3 ore
- perete b.a., 15cm, clasa A1 reactie la foc, REI minim 3 ore
- perete b.a., 15cm, clasa A1 reactie la foc, REI minim 3 ore
- perete zidarie BCA, 30cm, clasa A1 reactie la foc, EI minim 3 ore
- perete zidarie BCA, 12,5cm, clasa A1 reactie la foc, EI minim 3 ore
- perete zidarie BCA, 10cm, clasa A1 reactie la foc, EI minim 3 ore
- perete zidarie BCA, 10cm, clasa A1 reactie la foc, EI minim 3 ore
- perete gips carton, 10cm, clasa A2 reactie la foc (x1-40), EI minim 180 minute
- perete gips carton, 10cm, clasa A2 reactie la foc (x1-40), EI minim 30 minute

NOTA:
Planşa include toate modificările realizate prin dispozițiile de sanitar, din timpul execuției.
Proiect nr. 40/2013 "Reabilitarea, modernizarea și echiparea Spitalului Județean de Urgență Vaslui - Construire scara exterioară" precum și măsurile cuprinse în Raportul de expertiză tehnică privind securitatea la incendiu Cc, Cl. nr. 39/2015

NOTA:
I. Dimensiunile cotate în desen ale ușilor se referă la gurile din zidărie. Pentru a se determina lăţimea liberă a acestora, se va scădea grosimea tamplariei.
II. În saloane şi cabinete, pereţii şi tavanele s-au placat cu gips-carton conform DS nr. 2A.
III. Pentru a asigura spaţiul necesar montării instalaţiilor pe holuri, înălţimea liberă a acestora este de 2.40 m, conform NP 015 / 1997 - V.2 (A).3.2.4.

EXPERT VERIFICATOR / EXPERT	NUME	SEMNATURA	CERINTA	REFERAT / EXPERTIZA NR./ DATA
PROIECTANT GENERAL:	SC "TOD CONCEPT STUDIO" SRL	CIF 23106890, J22/223/2008	Beneficiar:	JUDETUL VASLUI
SPECIFICATIE	NUME	SEMNATURA	SCARA 1/100	REABILITARE, MODERNIZARE SI ECHIPARE SPITALUL JUDETEAN DE URGENTA VASLUI str. Stefan cel Mare, nr.233, Vaslui
SEF PROIECT	an. Gabriela Taragila		2016	PLAN ETAJ II CORP A si B
PROIECTANT	an. Gabriela Taragila			
DESENAT	an. Ana-Maria Pleșco			
Proiect nr. 19/2010 Contract nr. 2025/2010	Faza P.Th+D.E.	Planşa nr. A4-A8		