


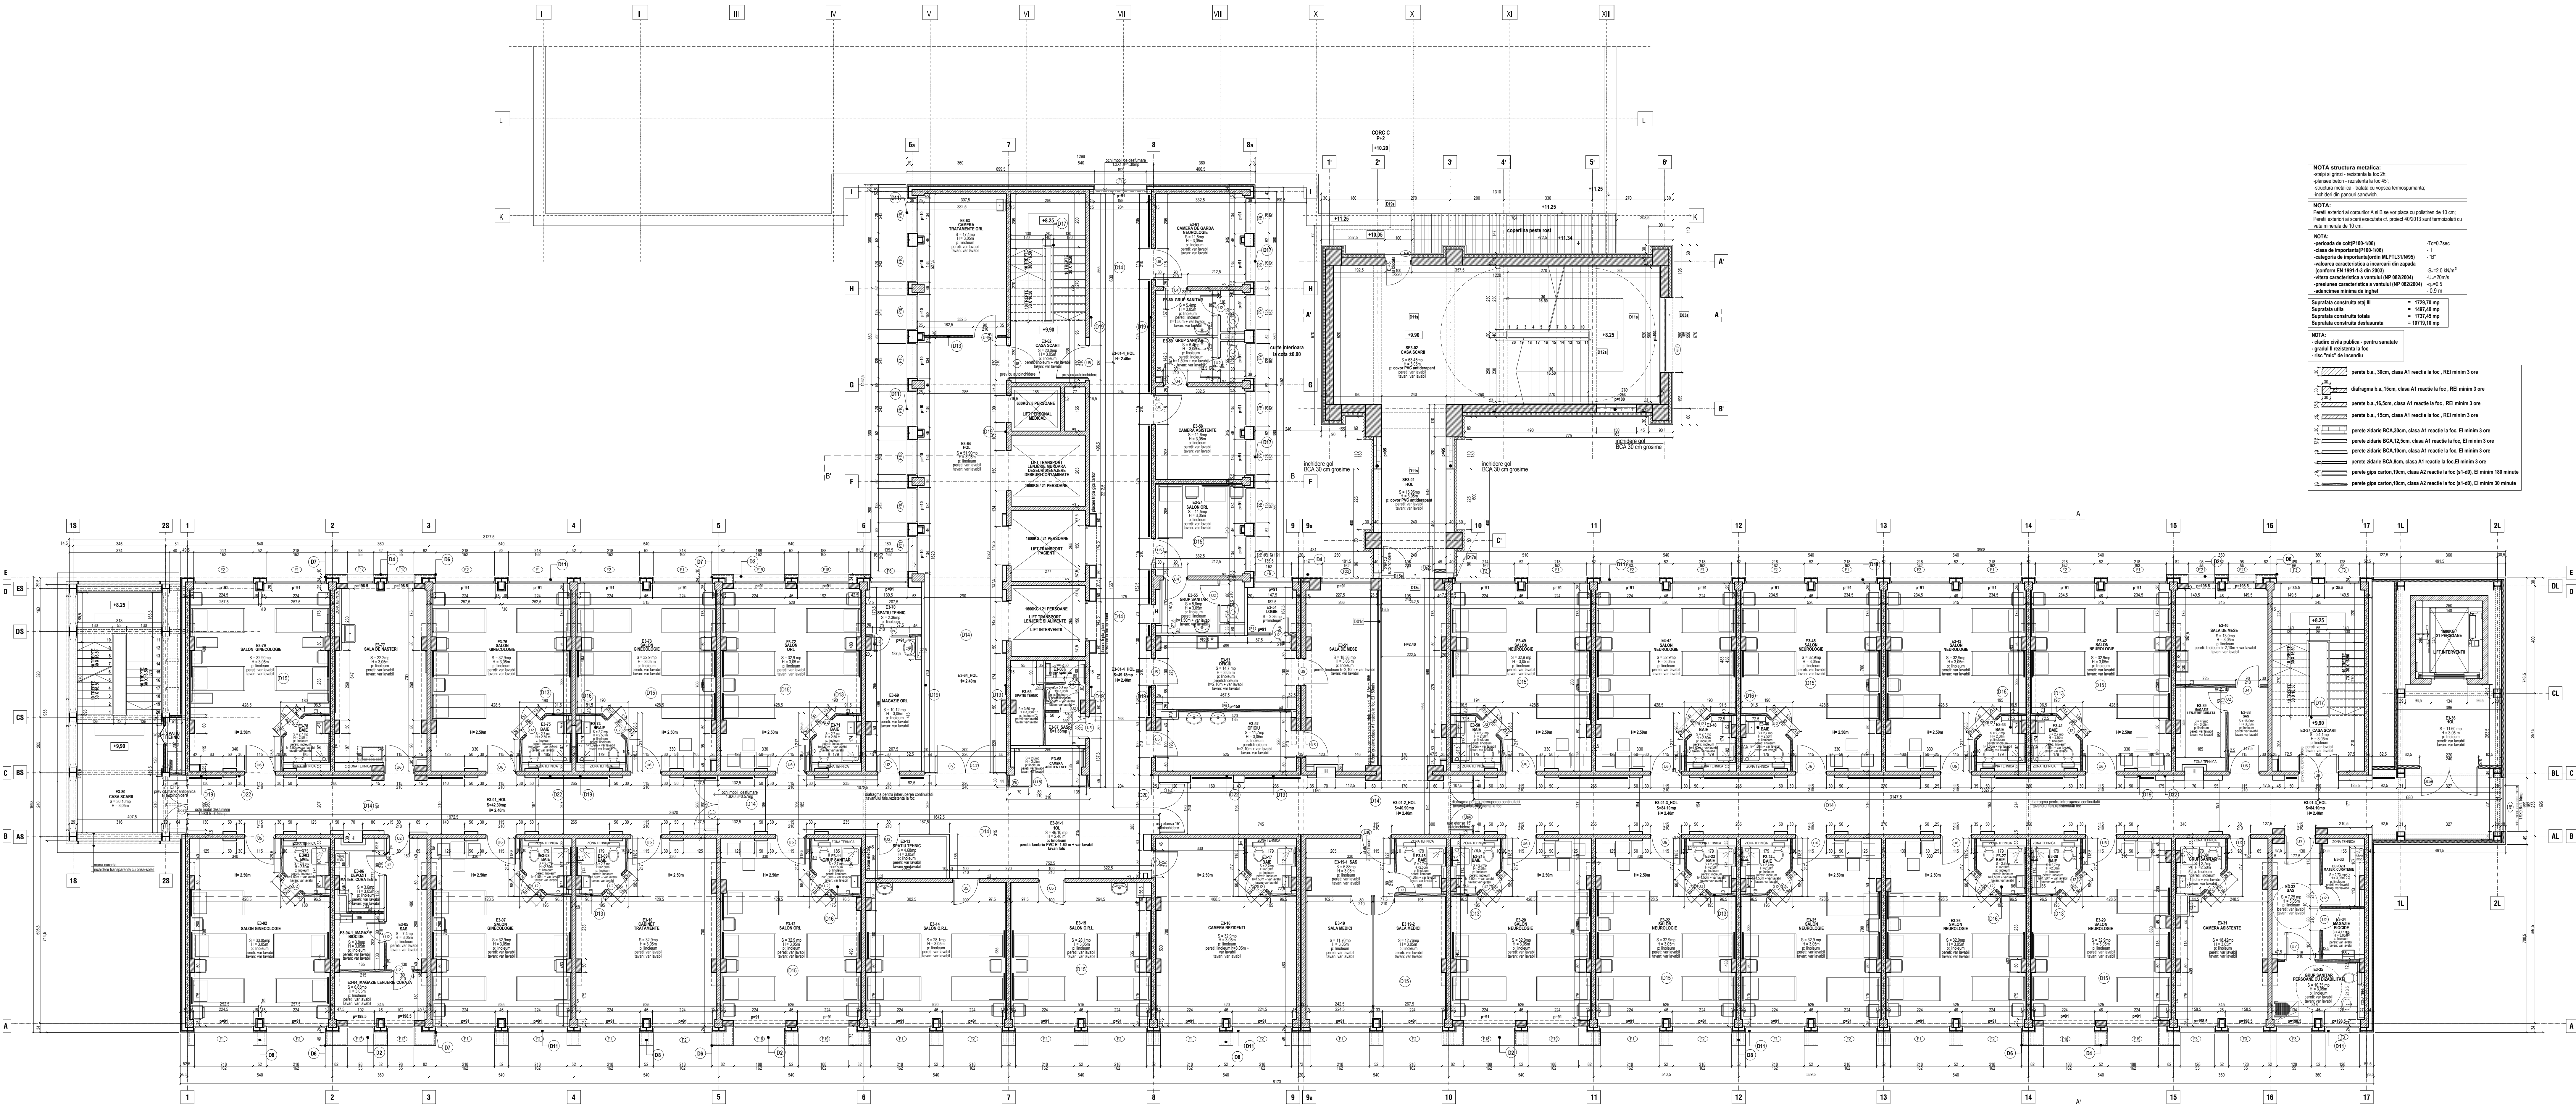

NOTA structura metalica:
-etru a grun - rezistenta la foc 2h
-placare beton - rezistenta la foc 45'
-structura metalica - tratare cu vopsea termoprotect
-detalii de panouri sandwich

NOTA:
Pereți exteriori ai acorului A si B sa se ver placa cu polistiren de 10 cm.

NOTA:
-perioada de calcul 100-100
-clasa de importanta 100-100
-categorii de importanta 100-100
-viteza caracteristica a incercarii din zapada
-viteza caracteristica a vantului (NP 82/2004)
-presiunea caracteristica a vantului (NP 82/2004)
-clasa de rezistenta la foc

Suprafata constructia etaj III
Suprafata utila
Suprafata constructia totala
Suprafata constructia desfasurata

NOTA:

perete b.a., 30cm, clasa A1 reactie la foc, REI minim 3 ore
diaphragma b.a., 15cm, clasa A1 reactie la foc, REI minim 3 ore
perete b.a., 15cm, clasa A1 reactie la foc, REI minim 3 ore
perete b.a., 15cm, clasa A1 reactie la foc, REI minim 3 ore
perete zidarie BCA 30cm, clasa A1 reactie la foc, REI minim 3 ore
perete zidarie BCA 15cm, clasa A1 reactie la foc, REI minim 3 ore
perete zidarie BCA 10cm, clasa A1 reactie la foc, REI minim 3 ore
perete zidarie BCA 8cm, clasa A1 reactie la foc, REI minim 3 ore
perete gips carton, 10cm, clasa A2 reactie la foc (s1-d0), EI minim 180 minute

NOTA:
I. Dimensiunile cotate in desen ale usilor se refera la gaurile din zidarie. Pentru a se determina latimea libera a acestora, se va scadea grosimea tamplariei.

II. In saloane si cabinete, peretii si tavanele s-au placat cu gips-carton conform DS nr. 2A.

III. Pentru a asigura spatiul necesar montarii instalatiilor pe holuri, inaltimea libera a acestora este de 2.40 m, conform NP 015 / 1997 - V.2 (A).3.2.4.

Plansa include toate modificarile realizate prin dispozitiile de santier din timpul executiei.
Proiect nr. 40/2013 "Reabilitarea, modernizarea si echiparea Spitalului Județean de Urgență Vaslui - Construire scara exterioara" precum si masurile cuprinse in Raportul de expertiza tehnica privind securitatea la incendiu Cc, Cl, nr. 39/2015

EXPERT VERIFICATOR	NUME	SEMNATURA	CERTINTA	REFERAT / EXPERTIZA NR./ DATA
PROIECTANT GENERAL	SC "TOD CONCEPT STUDIO" SRL	CIF 23106890, J22/2232008		Beneficiar:
SPECIFICATIE	NUME	SEMNATURA	SCARA 1/100	JUDETUL VASLUI
SEF PROIECT	an. Gabriela Tarjalea			REABILITARE, MODERNIZARE SI ECHIPARE SPITALUL JUDEȚEAN DE URGENȚĂ VASLUI
PROIECTANT	an. Gabriela Tarjalea			sf. Stefan cel Mare, nr.233, Vaslui
DESENAT	an. Ana-Maria Pleșco		2016	PLAN ETAJ III CORP A si B
				Faza: P.Th.+D.E.
				Plansa nr. A5-A8