


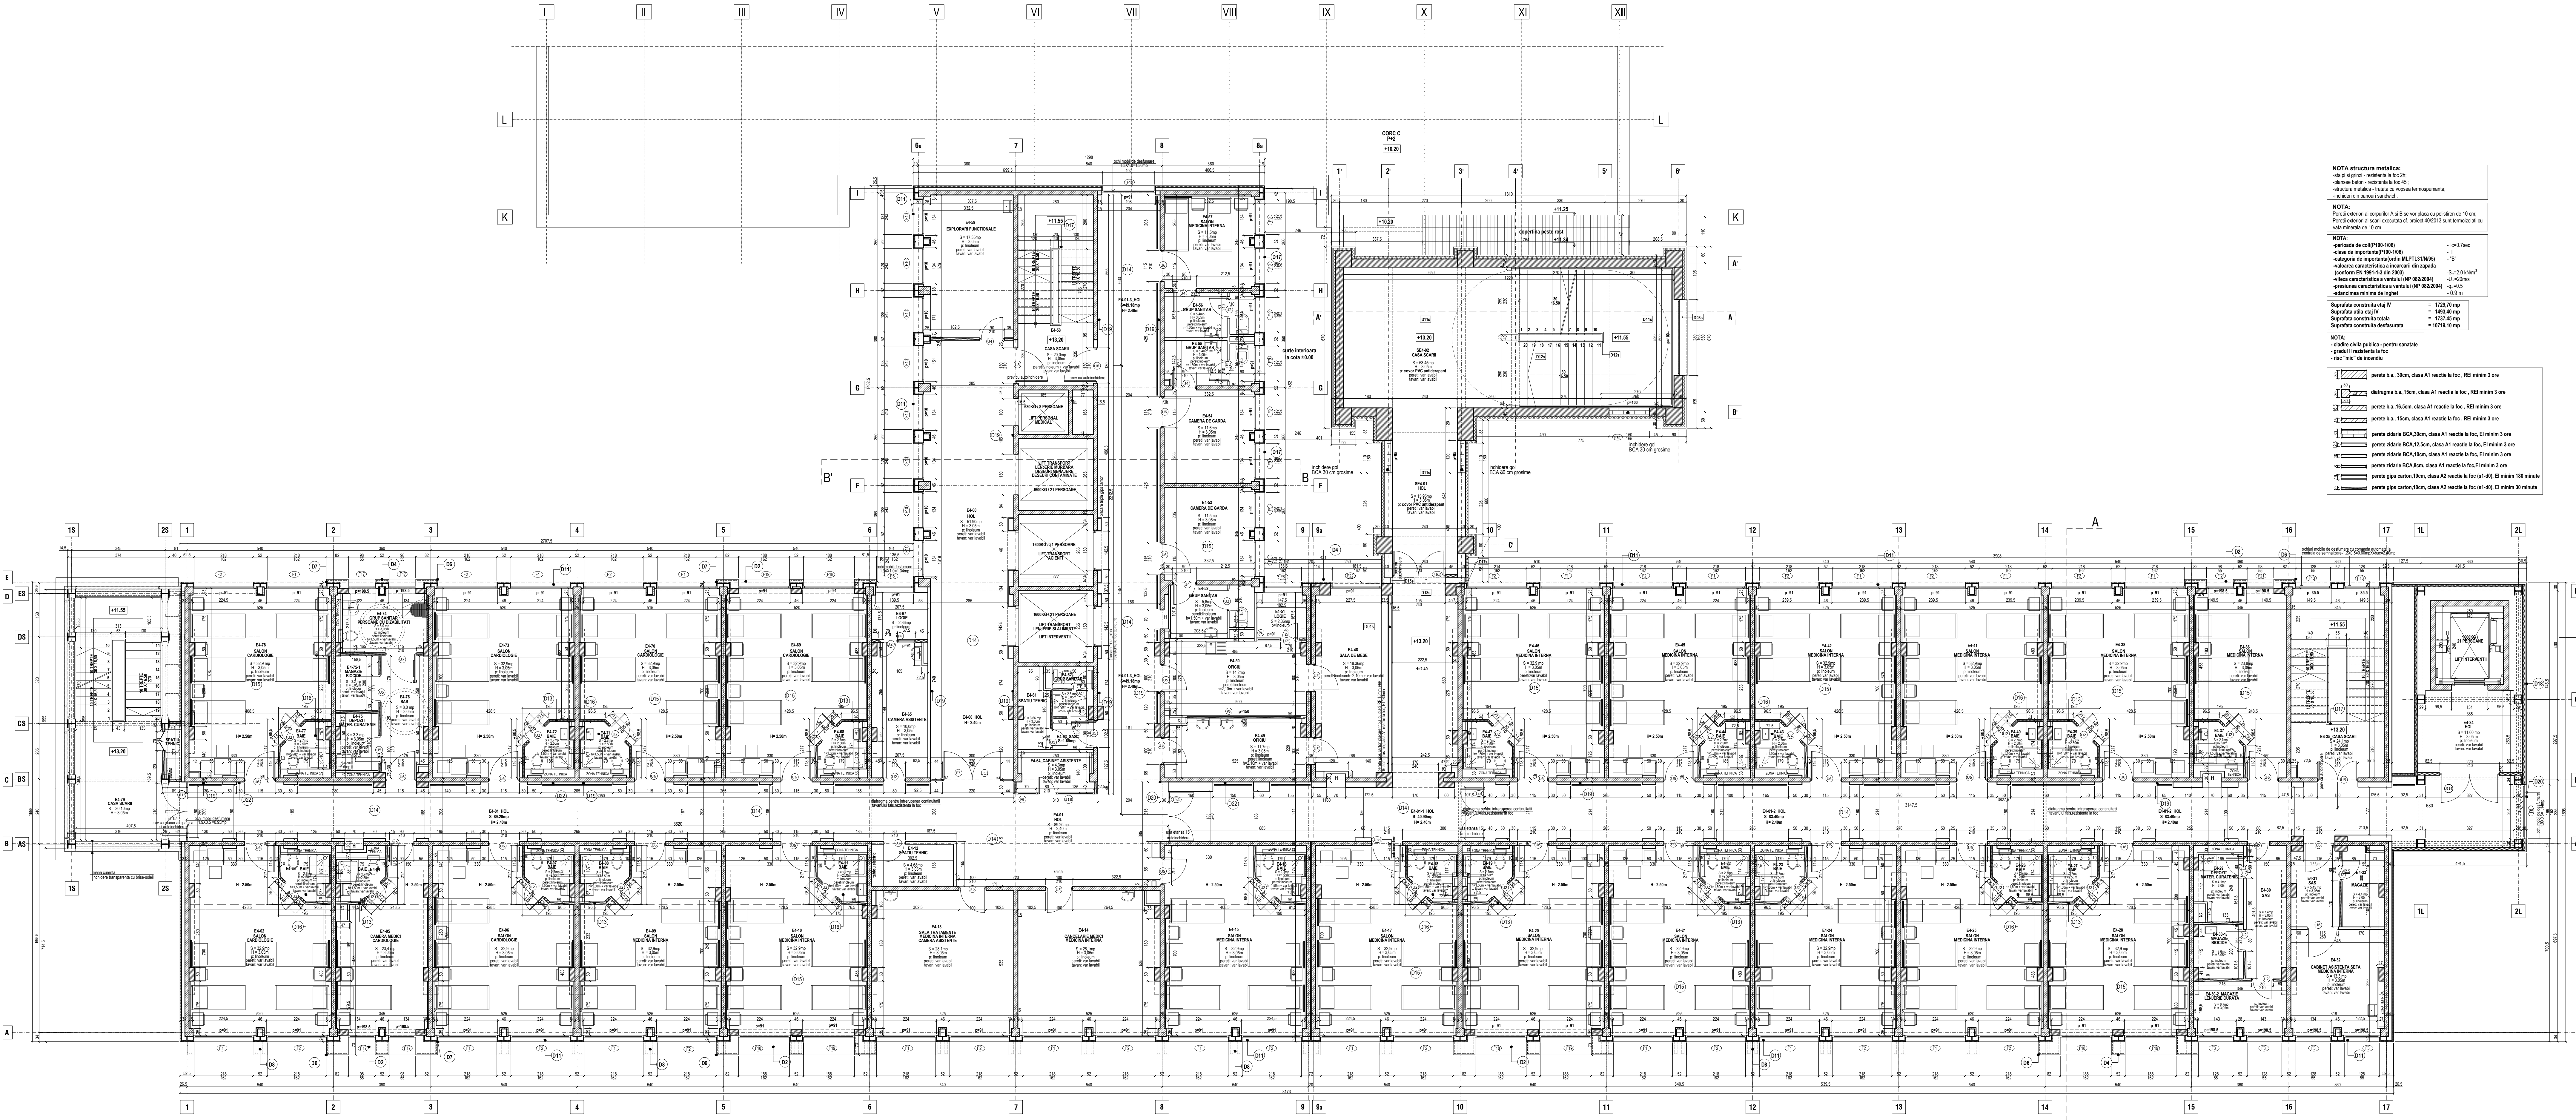

NOYA structura metalica:
etap si grinzi - rezistenta la foc 2h
placinta beton - rezistenta la foc 4h
structura metalica - tratata cu vopsea termoprotectanta
acoperit din panouri sandwich

NOTA:
Pereti exteriori si scari executate cu proiect 002/13 sunt termocizati cu vata minerala de 10 cm.

NOTA:
perioada de calcul (P100-100)
clasa de importanta (P100-100)
categori de importanta (P100-100)
valoare caracteristica a incarcarii din zapada (conform EN 1991-3 din 2003)
valoare caracteristica a vantului (NP 082/2004)
adancimea minima de inghet

Suprafata constructa etaj IV
Suprafata utila etaj IV
Suprafata constructa totala
Suprafata constructa desfasurata

NOTA:
- cladire civila publica - pentru sanatate
- gradul II rezistenta la foc
- risc "mici" de incendiu

Legenda:
- perete b.a., 30cm, clasa A1 reactie la foc, REI minim 3 ore
- diafragma b.a., 15cm, clasa A1 reactie la foc, REI minim 3 ore
- perete b.a., 15cm, clasa A1 reactie la foc, REI minim 3 ore
- perete b.a., 15cm, clasa A1 reactie la foc, REI minim 3 ore
- perete zidarie BCA 30cm, clasa A1 reactie la foc, EI minim 3 ore
- perete zidarie BCA 12,5cm, clasa A1 reactie la foc, EI minim 3 ore
- perete zidarie BCA 8cm, clasa A1 reactie la foc, EI minim 3 ore
- perete gips carton 15cm, clasa A2 reactie la foc (s-40), EI minim 180 minute
- perete gips carton 10cm, clasa A2 reactie la foc (s-40), EI minim 30 minute

NOTA:
I. Dimensiunile cotate in desen ale usilor se refera la gurilele din zidarie. Pentru a se determina latimea libera a acestora, se va scadea grosimea tamplariei.
II. In saloane si cabinete, peretii si tavanele s-au placat cu gips-carton conform DS nr. 2A.
III. Pentru a asigura spatiul necesar montarii instalatiilor pe holuri, inaltimea libera a acestora este de 2.40 m, conform NP 015 / 1997 - V.2.A).3.2.4.

EXPERT VERIFICATOR	NUME	SEMNATURA	CERINTA	REFERAT / EXPERTIZA NR./ DATA
PROIECTANT GENERAL	SC "TOD CONCEPT STUDIO" SRL	CIF 2106890, J22/2232008	Beneficiar:	JUDETUL VASLUI
SPECIFICATIE	NUME	SEMNATURA	SCARA	REABILITARE, MODERNIZARE SI ECHIPARE SPITALUL JUDETEAN DE URGENTA VASLUI
SEF PROIECT	an. Gabriela Tarjalea		1/100	Faza: P.Th.+D.E.
PROIECTAT	an. Gabriela Tarjalea		2016	PLAN ETAJ IV
DESEINAT	an. Ana-Maria Plesco			CORP A si B

Proiect nr. 19/2010
Contract nr. 2025/2010
Faza: P.Th.+D.E.
Plan nr. A6-AB