


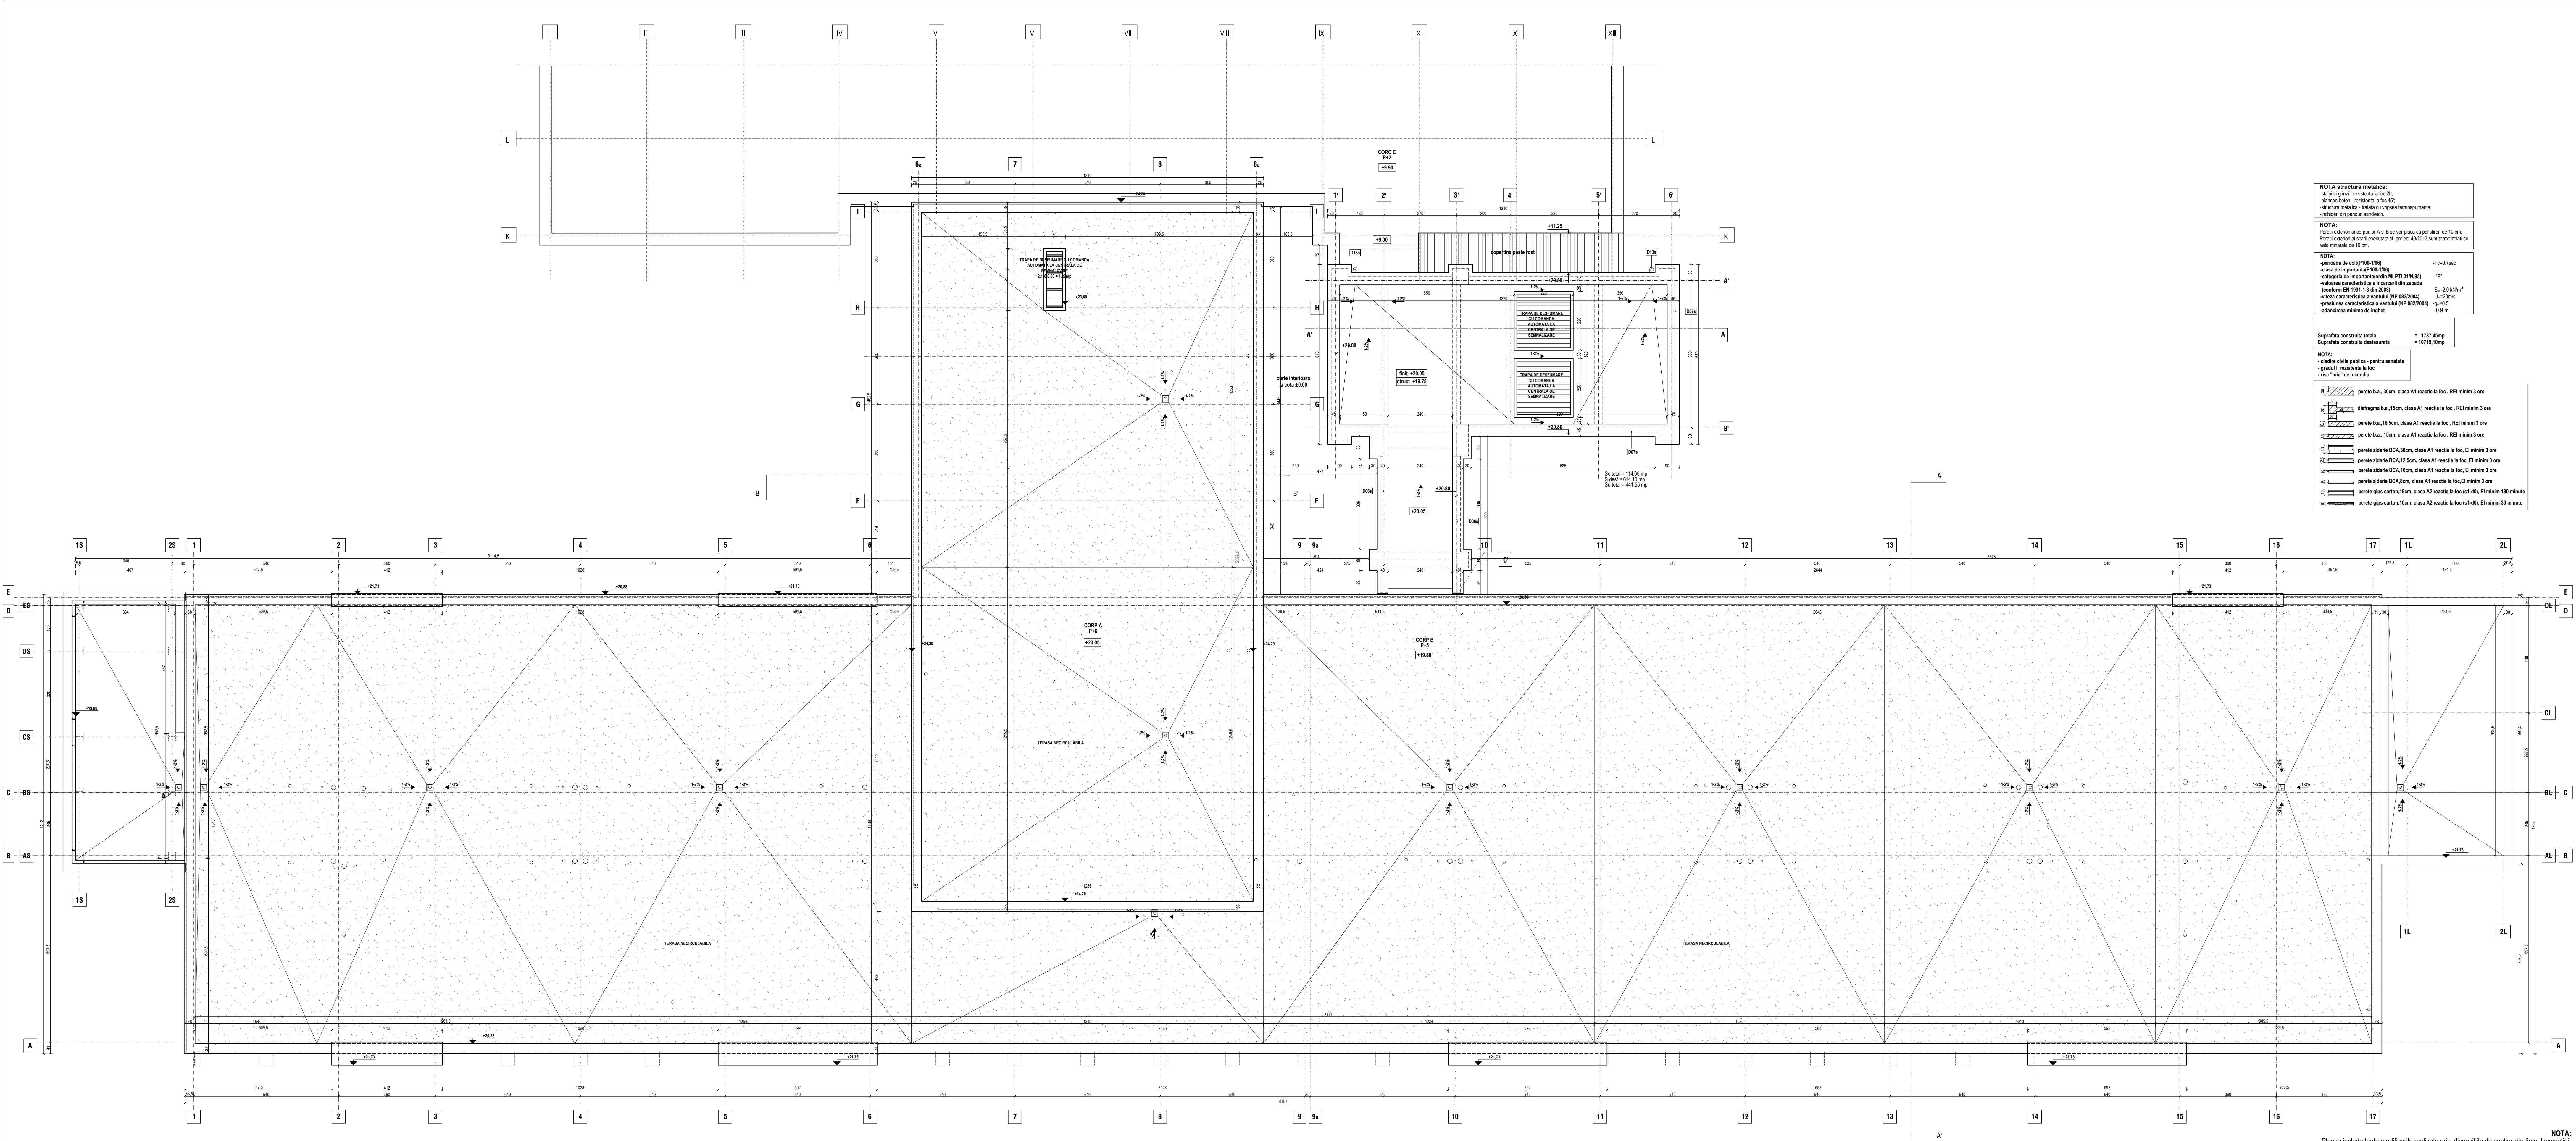

NOTA structura metalica:
-includer din panouri sandwich.

NOTA:
Pereți exteriori ai corpului A și B se vor placa cu polistiren de 10 cm.
Pereți exteriori ai scării executată cf. proiect 40/2013 sunt termoizolați cu vată minerală de 10 cm.

NOTA:
-perioada de calcul (P100-100)
-clasa de importanță (P100-100)
-categori de importanță (ordin ML P1.31/N95)
-viteza caracteristică a vântului (NP 802/2004)
-presiunea caracteristică a vântului (NP 802/2004)
-adancimea minima de inghet

Suprafata construita totala = 1737,45mp
Suprafata construita desfasurata = 10719,10mp

NOTA:
-cladire civila publica - pentru sanatate
-gradul II rezistenta la foc

- perete b.a., 30cm, clasa A1 reactie la foc, REI minim 3 ore
- diafragma b.a., 15cm, clasa A1 reactie la foc, REI minim 3 ore
- perete b.a., 16,5cm, clasa A1 reactie la foc, REI minim 3 ore
- perete b.a., 15cm, clasa A1 reactie la foc, REI minim 3 ore
- perete zidarie BCA, 30cm, clasa A1 reactie la foc, EI minim 3 ore
- perete zidarie BCA, 12,5cm, clasa A1 reactie la foc, EI minim 3 ore
- perete zidarie BCA, 10cm, clasa A1 reactie la foc, EI minim 3 ore
- perete zidarie BCA, 8cm, clasa A1 reactie la foc, EI minim 3 ore
- perete gips carton, 18cm, clasa A2 reactie la foc (n1-40), EI minim 180 minute
- perete gips carton, 10cm, clasa A2 reactie la foc (n1-40), EI minim 30 minute

NOTA:
Planşa include toate modificările realizate prin dispozitiile de santier, din timpul executiei.
Proiect nr 40/2013 "Reabilitarea, modernizarea si echiparea Spitalului
Judeţean de Urgenţă Vaslui - Construire scara exterioara" precum si masurile cuprinse in
Raportul de expertiza tehnica privind securitatea la incendiu Cg, Cl, nr. 39/2015

NOTA:
I. Dimensiunile cotate in desen ale usilor se refera la gaurile din zidarie. Pentru a se determina latimea libera a acestora, se va scadea grosimea tamplariei.

II. In saloane si cabinete, peretii si tavanele s-au placat cu gips-carton conform DS nr. 2A.

III. Pentru a asigura spatiul necesar montarii instalatiilor pe holuri, inaltimea libera a acestora este de 2.40 m, conform NP 015 / 1997 - V.2 (A).3.2.4.

EXPERT VERIFICATOR / EXPERT	NUME	SEMNATURA	CERINTA	REFERAT / EXPERTIZA NR. / DATA
PROIECTANT GENERAL:	SC "TDO CONCEPT STUDIO" SRL CIF 23106890, J22 2232008			Beneficiar:
SEF PROIECT	an. Gabriela Tarjalea		SCARA 1/100	JUDETUL VASLUI
PROIECTAT	an. Gabriela Tarjalea			REABILITARE, MODERNIZARE SI ECHIPARE SPITALUL JUDETEAN DE URGENTA VASLUI str. Stefan cel Mare, nr.233, Vaslui
DESENAT	an. Ana-Maria Plesco		2016	PLAN TERASA CORP A si B
Proiect nr.	19/2010			Faza.
Contract nr.	2025/2010			P.Th.+D.E.
Planşa nr.	A9-A10			