


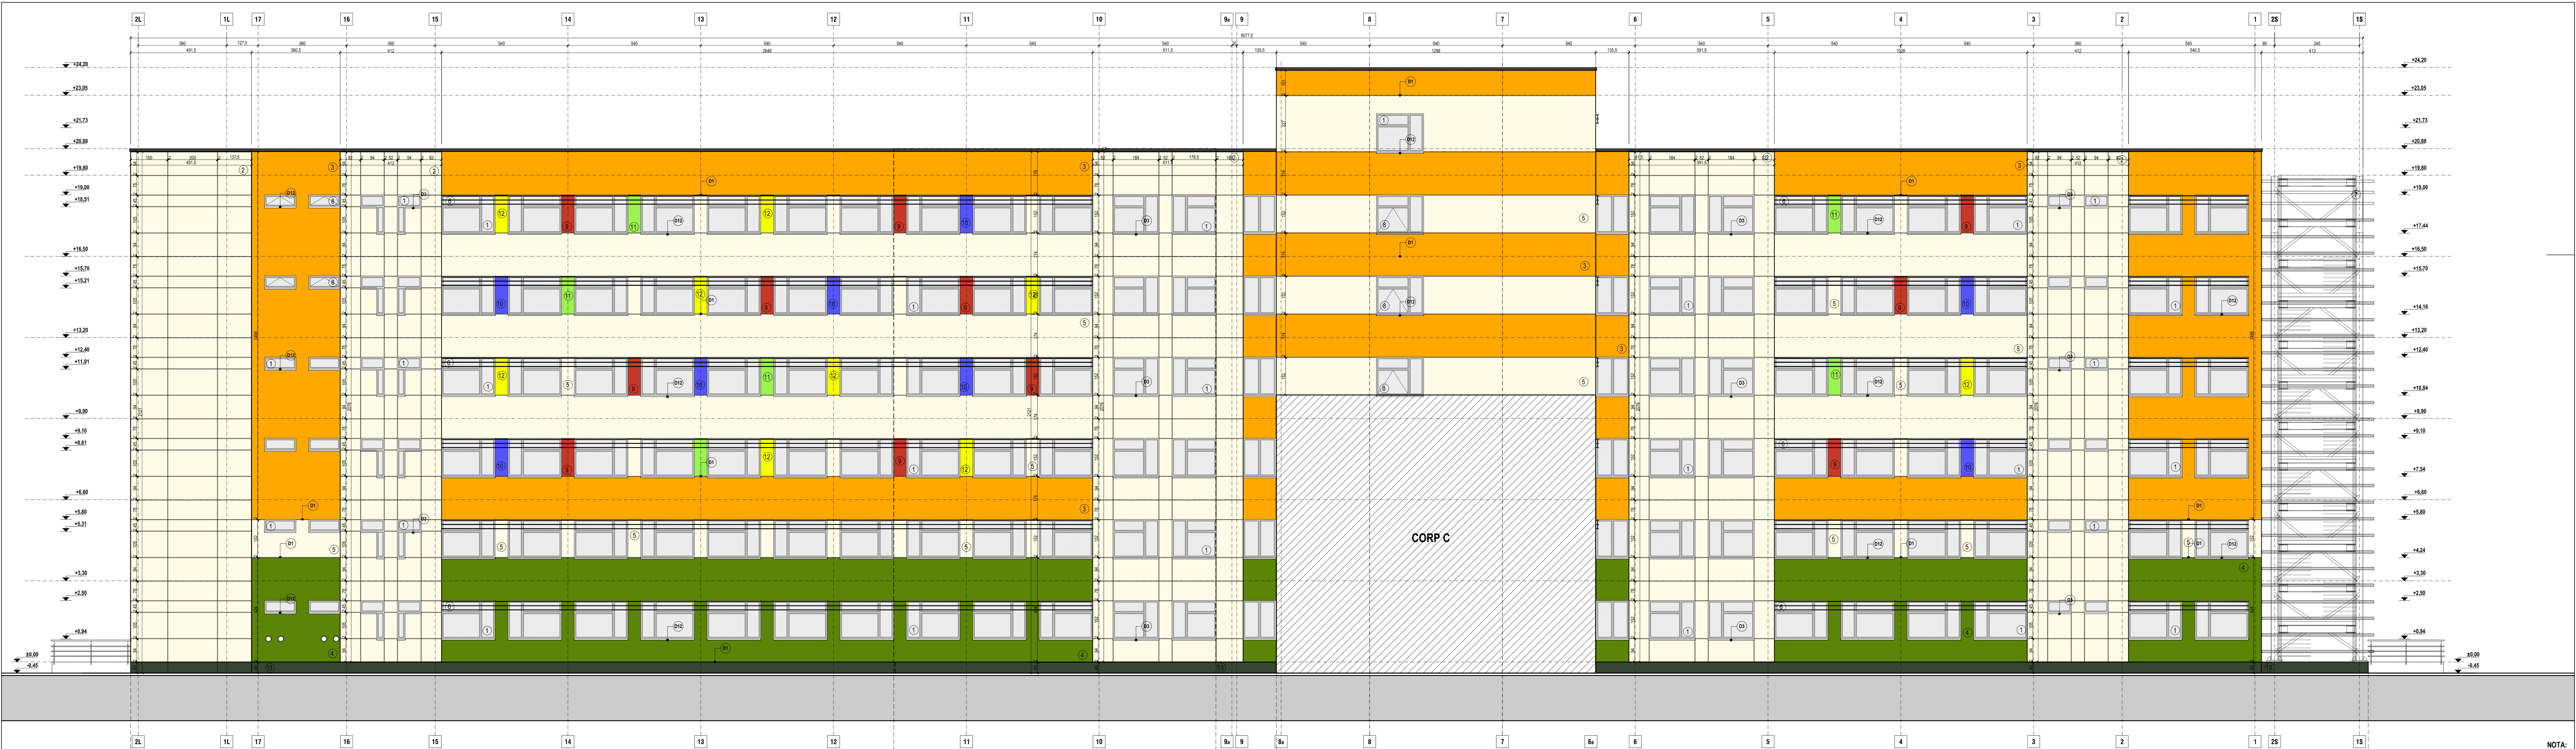

LEGENDA:

- 1 - TAMPLARIE ALUMINIU CU GEAM TERMOPAN
- 2 - PLACA PENTRU FATADA VENTILATA _CULOARE ALB IVORY (RAL CLASSIC 1013)
- 3 - TENCUALA DECORATIVA _CULOARE ORANJ (RAL CLASSIC 1033)
- 4 - TENCUALA DECORATIVA GRANULATA _CULOARE VERDE (RAL CLASSIC 6002)
- 5 - TENCUALA DECORATIVA _CULOARE ALB IVORY (RAL CLASSIC 1013)
- 6 - BRISE-SOLEIL
- 7 - BRISE-SOLEIL TIP CORTINA
- 8 - OCHI MOBIL DE DESFUMARE CU COMANDA AUTOMATA LA CENTRALA DE SEMNALIZARE
- 9 - TENCUALA DECORATIVA _CULOARE ROSU (RAL CLASSIC 3001)
- 10 - TENCUALA DECORATIVA _CULOARE ALBASTRU (RAL CLASSIC 5002)
- 11 - TENCUALA DECORATIVA _CULOARE VERDE (RAL CLASSIC 6018)
- 12 - TENCUALA DECORATIVA _CULOARE GALBEN (RAL CLASSIC 1026)
- 13 - SOCLU _TENCUALA DECORATIVA _CULOARE KAKI (RAL CLASSIC 6020)

NOTA:

- I. Dimensiunile cotate in desen ale usilor se refera la golurile din zidarie. Pentru a se determina latimea libera a acestora, se va scadea grosimea tamplariei.
- II. In saloane si cabinete, peretii si tavanele s-au placat cu gips-carton conform DS nr. 2A.
- III. Pentru a asigura spatiul necesar montarii instalatiilor pe holuri, inaltimea libera a acestora este de 2.40 m, conform NP 015 / 1997 - V.2.(A).3.2.4.

EXPERT VERIFICATOR/ EXPERT	NUME	SEMNATURA	CERINTA	REFERAT / EXPERTIZA NR. / DATA	
PROIECTANT GENERAL:  SC "TDD CONCEPT STUDIO" SRL CIF 23108690, J22/ 223/2008				Beneficiar: JUDETEL VASLUI	
SPECIFICATIE				Proiect nr. 19/2010	
SEF PROIECT				Contract nr. 2025/2010	
PROIECTAT				Faza. P.Th.+D.E.	
DESENAT				Plansa nr. A13-AB	