MONTARE PIESA DE SEPARATIE

	- dispozitiv de captare paratrasnet cu amorsare tip PREVECTRON 2 model TS 2.25 sau similar ;
	- electrod vertical OLZn 2½", L=3m, montat ingropat la H=-0,5m fata de CTA ;
OLZn40x4	- platbanda pentru impamantare, OLZn 40x4mm;
OLZn25x4	- conductorul de echipotential - plabanda OLZn 25x4mm;
PS	- piesa de separatie montata in nisa metalica ;
	- element flexibil pentru dilatare;

Tija fiecarui dispozitiv de captare va fi monta pe un trepied cu 3 greutati din beton a cate 16 kg fiecare:
- trepied IsiFang 3B-100, cod 5408 96 8 - Obo Bettermann;
- greutate cu filet interior 101 B-16 M16, cod 5402 95 6 - Obo Bettermann;

Piesele de separatie se vor monta intr-o nisa in peretele exterior, cu capac:
- piesa de separatie, cod 7001 - Indelec;
- usa nisa 5800 VA, cod 5106 14 1 - Obo Bettermann vopsita in culoarea RAL 7038;

NOTA:
Prezenta plansa contine modificarile realizate pe parcursul executiei, prin dispozitii de santier, inclusiv masurile stabilite prin expertiza tehnica la foc, elaborata de ing. Simon Vasile (dupa caz).
Plansa are notatia din proiectul tehnic, la care s-a adaugat abrevierea "AsB"

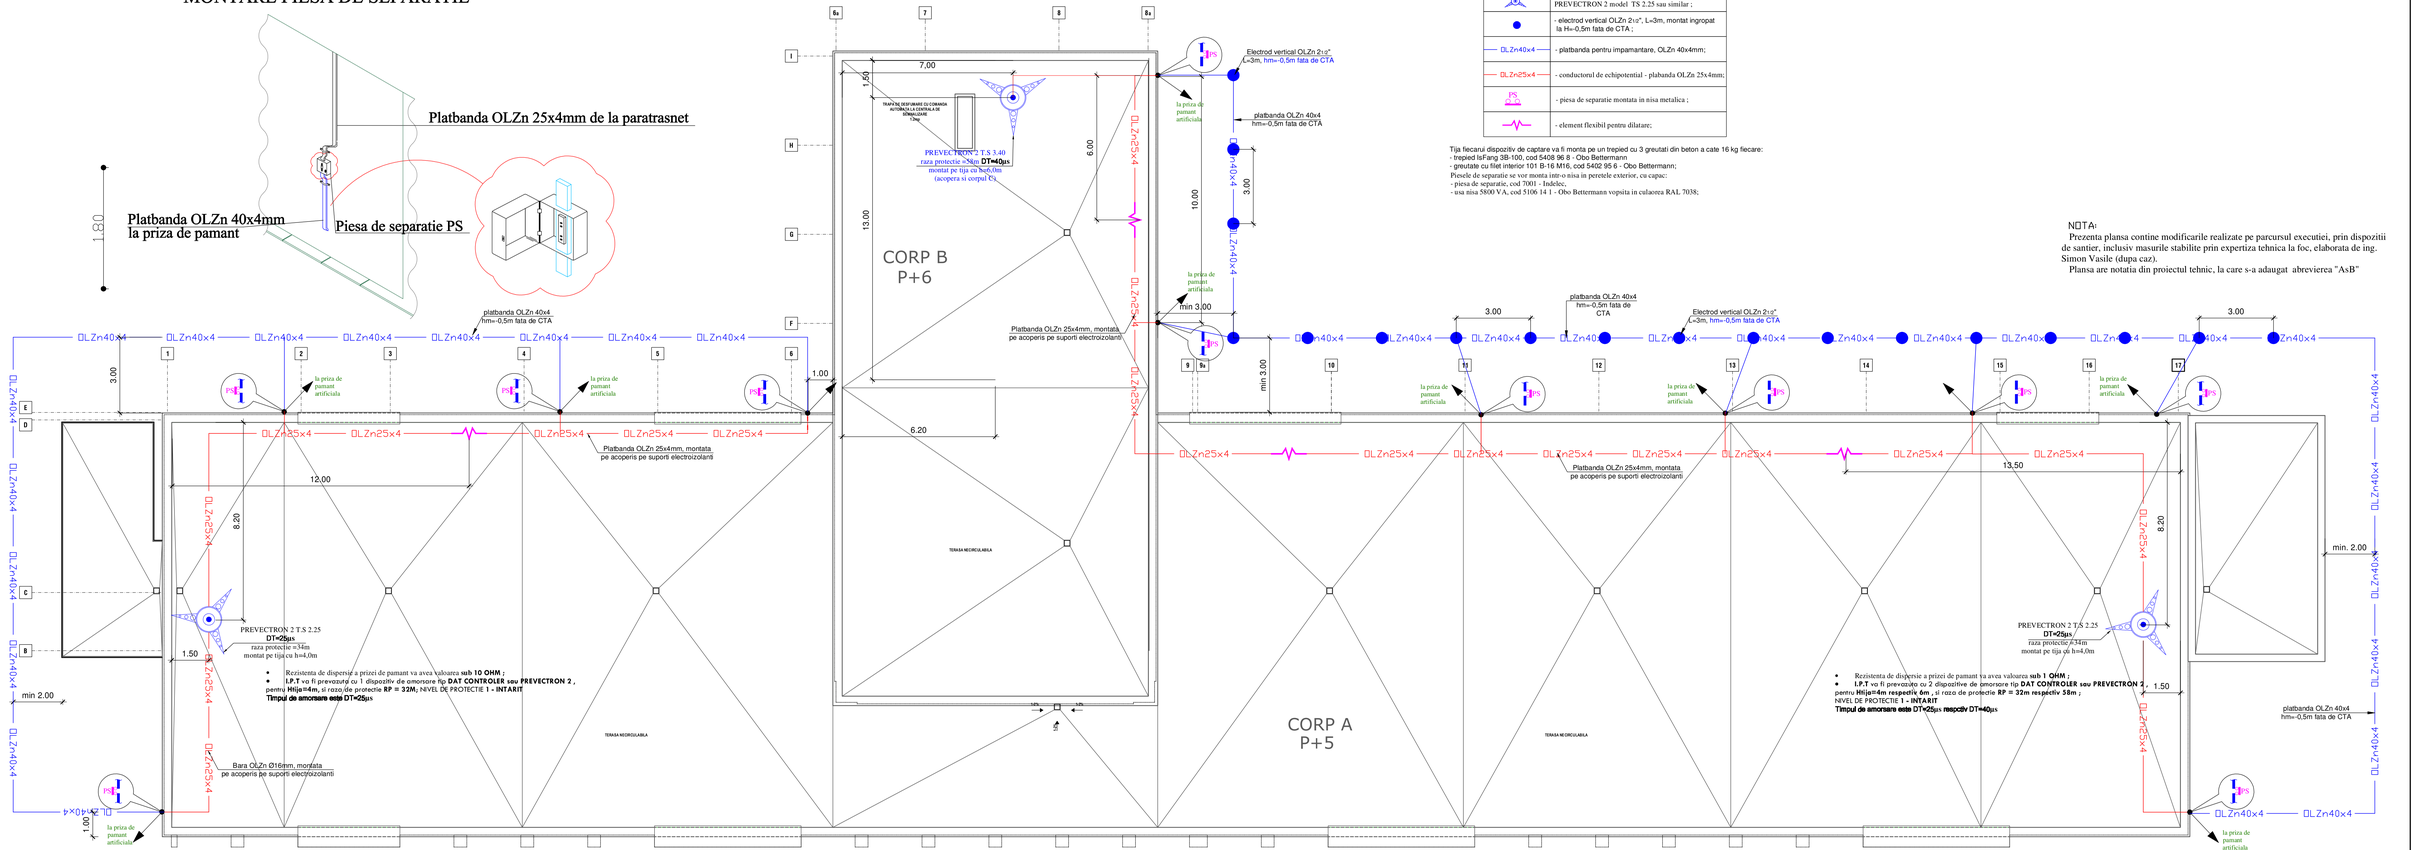

- Rezistenta de dispersie a prizei de pamant va avea valoarea **sub 10 OHM ;**
- **I.P.T** va fi prevazuta cu 1 dispozitiv de amorsare tip **DAT CONTROLER** sau **PREVECTRON 2 ,** pentru **Hilja=4m**, si raza de protectie **RP = 32M;** NIVEL DE PROTECTIE **1 - INTARIT**

Timpul de amorsare este DT=25µs

- Rezistenta de dispersie a prizei de pamant va avea valoarea **sub 1 OHM ;**
- **I.P.T** va fi prevazuta cu 2 dispozitive de amorsare tip **DAT CONTROLER** sau **PREVECTRON 2 ,** pentru **Hilja=4m respectiv 6m ,** si raza de protectie **RP = 32m respectiv 58m ;** NIVEL DE PROTECTIE **1 - INTARIT**

Timpul de amorsare este DT=25µs respectiv DT=40µs

VERIFICATOR				REFERAT NR. da	
VERIFICATOR EXPERT	NUME	SEMNATURA	CERINTA	REFERAT / EXPERTIZA NR. / DATA	
PROIECTANT GENERAL: SC "TDO CONCEPT STUDIO" SRL CIF 21486696, J22/2325/2008		PROIECTANT SPECIALITATE SC "ROLPROIECT" SRL CIF 18050570, J22/2576/2005	Beneficiar CONSILIUL JUDETEAN VASLUI		Proiect nr. 15/2010 Contract nr. 2025/2010
SPECIFICATIE	NUME	SEMNATURA	REABILITARE, MODERNIZARE SI ECHIPARE SPITALUL JUDETEAN DE URGENTE VASLUI str. Stefan Cel Mare, nr. 233 Vaslui		Faza P.Th.
SEF PROIECT	arh. G.Tunzla Dragoncea		SCARA 1/75	PLAN TERASA CORP A si B - varianta de parcurmenat -	
PROIECTAT	Ing. Florin Baran				
DESENAT	Ing. Florin Baran		2016		Plansa nr. EP-1/AsB
VERIFICAT					