T1E2

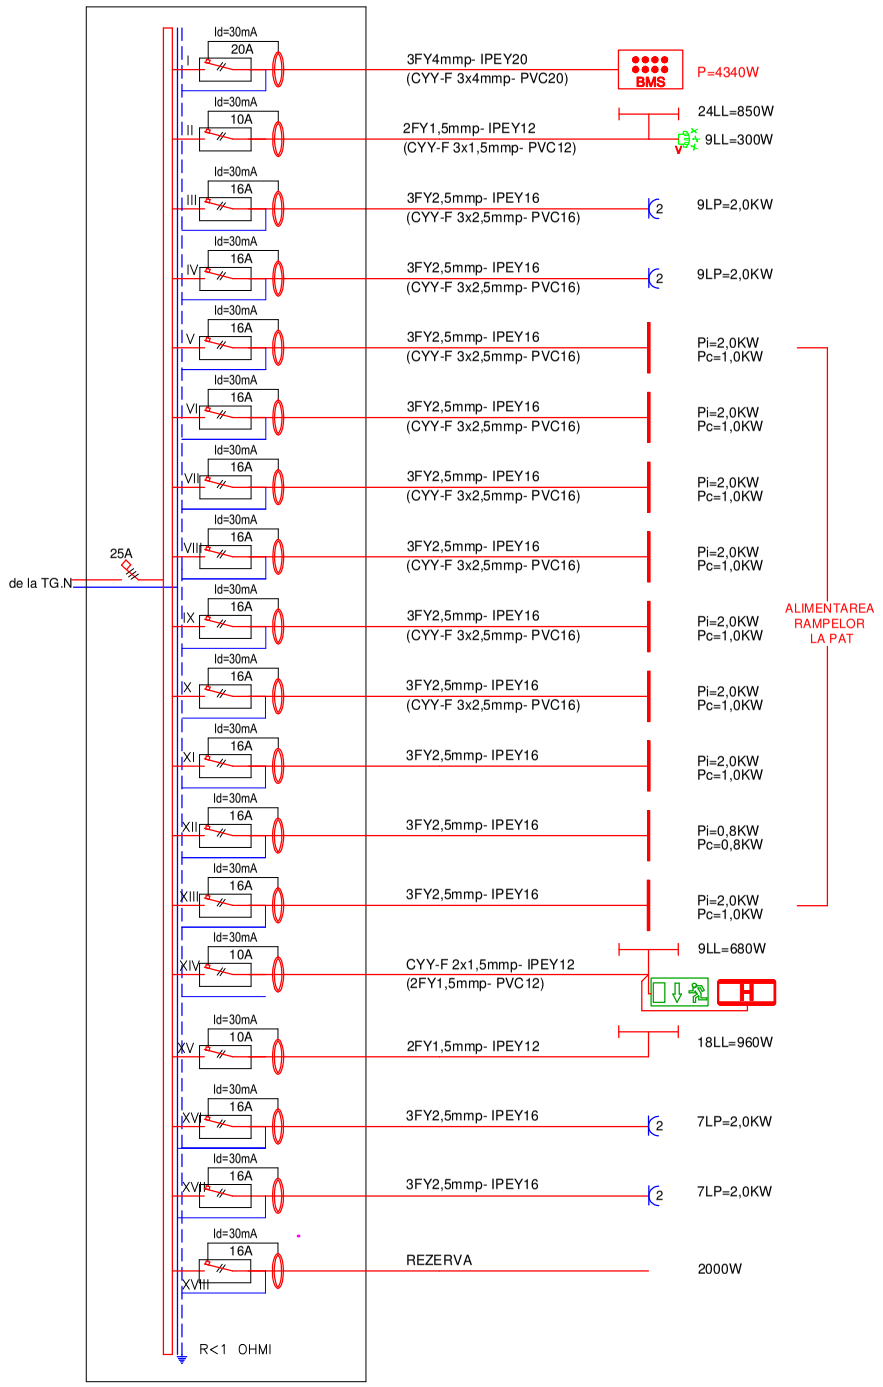

C	Receptor	Pi [W]	Faza	Destinația	
C1	42 LL	4340	L1	alimentare prin BMS1 iluminatul din saloane holuri si vcv,	
C2	33 LL	1150	L2	iluminat intrare in saloane baile si ventilatoarele, sas, magazie, g.s.	
C3	9LP	2000	L3	prize saloane obstretica 1,2,3,4,5	
C4	9LP	2000	L3	prize saloane obstretica 5,6,7,8 si sala tratamente	
C5	1CR	2000	L1	alimentare rampe obstretica 1	
C6	1CR	2000	L1	alimentare rampe obstretica 2	
C7	1CR	2000	L1	alimentare rampe obstretica 3	
C8	1CR	2000	L2	alimentare rampe obstretica 4	
C9	1CR	2000	L2	alimentare rampe obstretica 5	
C10	1CR	2000	L2	alimentare rampe obstretica 6	
C11	1CR	2000	L3	alimentare rampe obstretica 7	
C12	1CR	800	L3	alimentare rampe sala tratamente	
C13	1CR	2000	L3	alimentare rampe obstretica 8	
C14	9LL	680	L2	iluminat birou, cabinet asistente si medici, bucatarie, cabinet medic sef si asistente	iluminat de securitate pentru evacuare si pentru marcare hidranti interiori
C15	18LL	960	L2	iluminat camere de garda grupuri sanitare, spatiu tehnic si cabinet asistente 1	
C16	7LP	2000	L3	prize birou cabinet asistente si medici, bucatarie, cabinet medic sef si asistente	
C17	7LP	2000	L2	prize sala pansamente aseptice si rapoarte garda	
C18	rezerva	2000	L3	rezerva	

P_{L1} [W]	P_{L2} [W]	P_{L3} [W]	Pi [W]	Cs	Pa [W]
10340	**10790**	**10800**	**33930**	**0,36**	**12300**

Ic=23.3 [A]

T1E2V

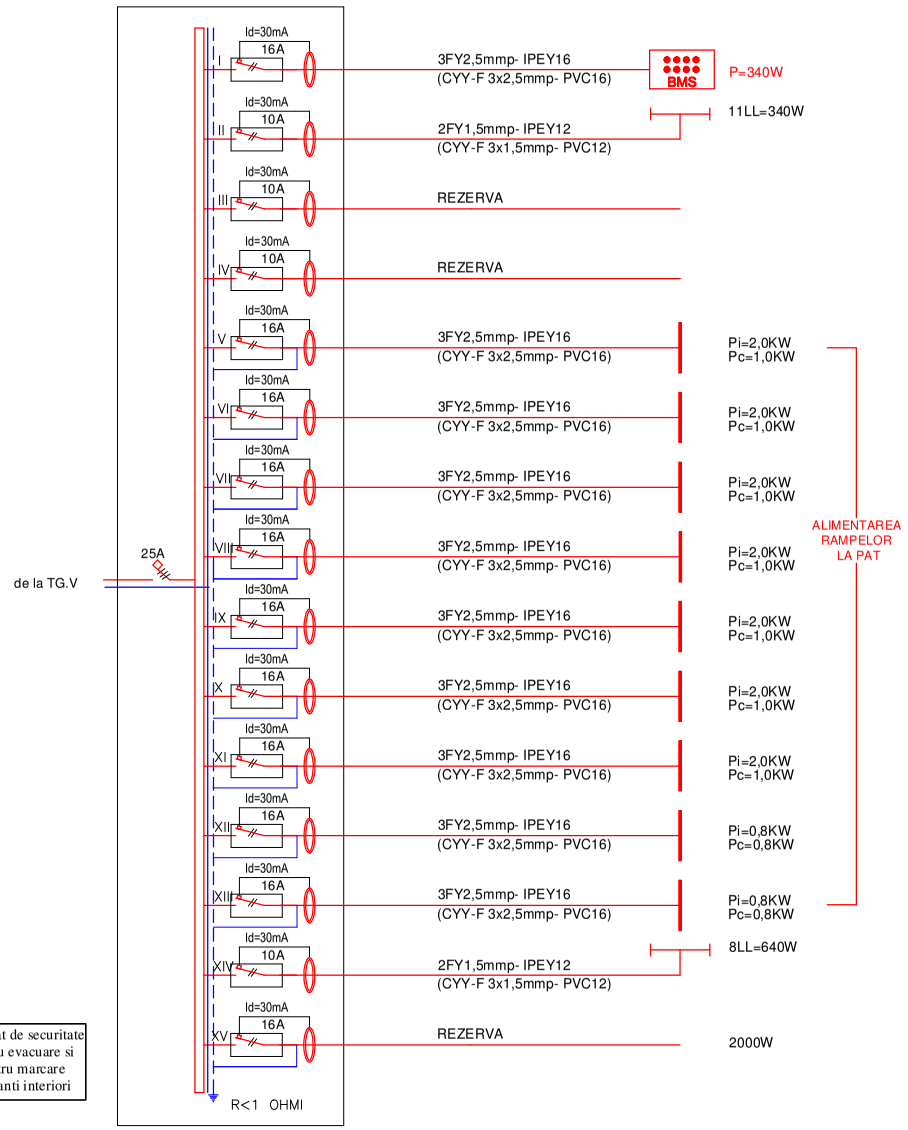

C	Receptor	Pi [W]	Faza	Destinația
C1	17 LL	340	L1	alimentare prin BMS1 iluminatul de veghe
C2	11 LL	340	L1	iluminat de supraveghere din saloane si cabinet asistente
C3	rezerva	240	L1	rezerva
C4	rezerva	40	L2	rezerva
C5	1CR	2000	L3	alimentare rampe obstretica 1
C6	1CR	2000	L3	alimentare rampe obstretica 2
C7	1CR	2000	L3	alimentare rampe obstretica 3
C8	1CR	2000	L2	alimentare rampe obstretica 4
C9	1CR	2000	L2	alimentare rampe obstretica 5
C10	1CR	2000	L2	alimentare rampe obstretica 6
C11	1CR	2000	L1	alimentare rampe obstretica 7
C12	1CR	800	L2	alimentare rampe sala tratamente
C13	1CR	2000	L1	alimentare rampe obstretica 8
C14	8LL	640	L3	iluminat hol principal
C15	rezerva	2000	L1	rezerva

P_{L1} [W]	P_{L2} [W]	P_{L3} [W]	Pi [W]	Cs	Pa [W]
6280	**6840**	**6640**	**18400**	**0,35**	**6500**

Ic=12.3 [A]

NOTA:
Prezenta plansa contine modificarile realizate pe parcursul executiei, prin dispozitii de santier, inclusiv masurile stabilite prin expertiza tehnica la foc, elaborata de ing. Simon Vasile (dupa caz).
Plansa are notatia din proiectul tehnic, la care s-a adaugat abrevierea "AsB"

VERIFICATOR				REFERAT NR. din	
VERIFICATOR/ EXPERT	NUME	SEMNATURA	CERINTA	REFERAT / EXPERTIZA NR./ DATA	
PROIECTANT GENERAL: **SC "TDD CONCEPT STUDIO" SRL** CIF 23108690, J22/ 223/2008		PROIECTANT SPECIALITATE: **SC "ROLPROIECT" SRL** CIF 18050370, J22/ 2578/2005		Beneficiar **CONSILIUL JUDETEAN VASLUI**	Proiect nr. 15/2010
					Contract nr. 2025/2010
SPECIFICATIE	NUME	SEMNATURA	SCARA %	**REABILITARE, MODERNIZARE SI ECHIPARE SPITALUL JUDETEAN DE URGENTE VASLUI** str. Stefan Cel Mare, nr. 233,Vaslui	Faza. PTh
SEF PROIECT	arh. G.Tanjala Ostapovici				
PROIECTAT	ing. Florin BARAN				
DESENAT	ing. Andreea BARAN		2016	Scheme de distributie tablouri electrice T1E2 si T1E2V - instalatii electrice curenti tari -	Plansa nr. ET-17/AsB
VERIFICAT					