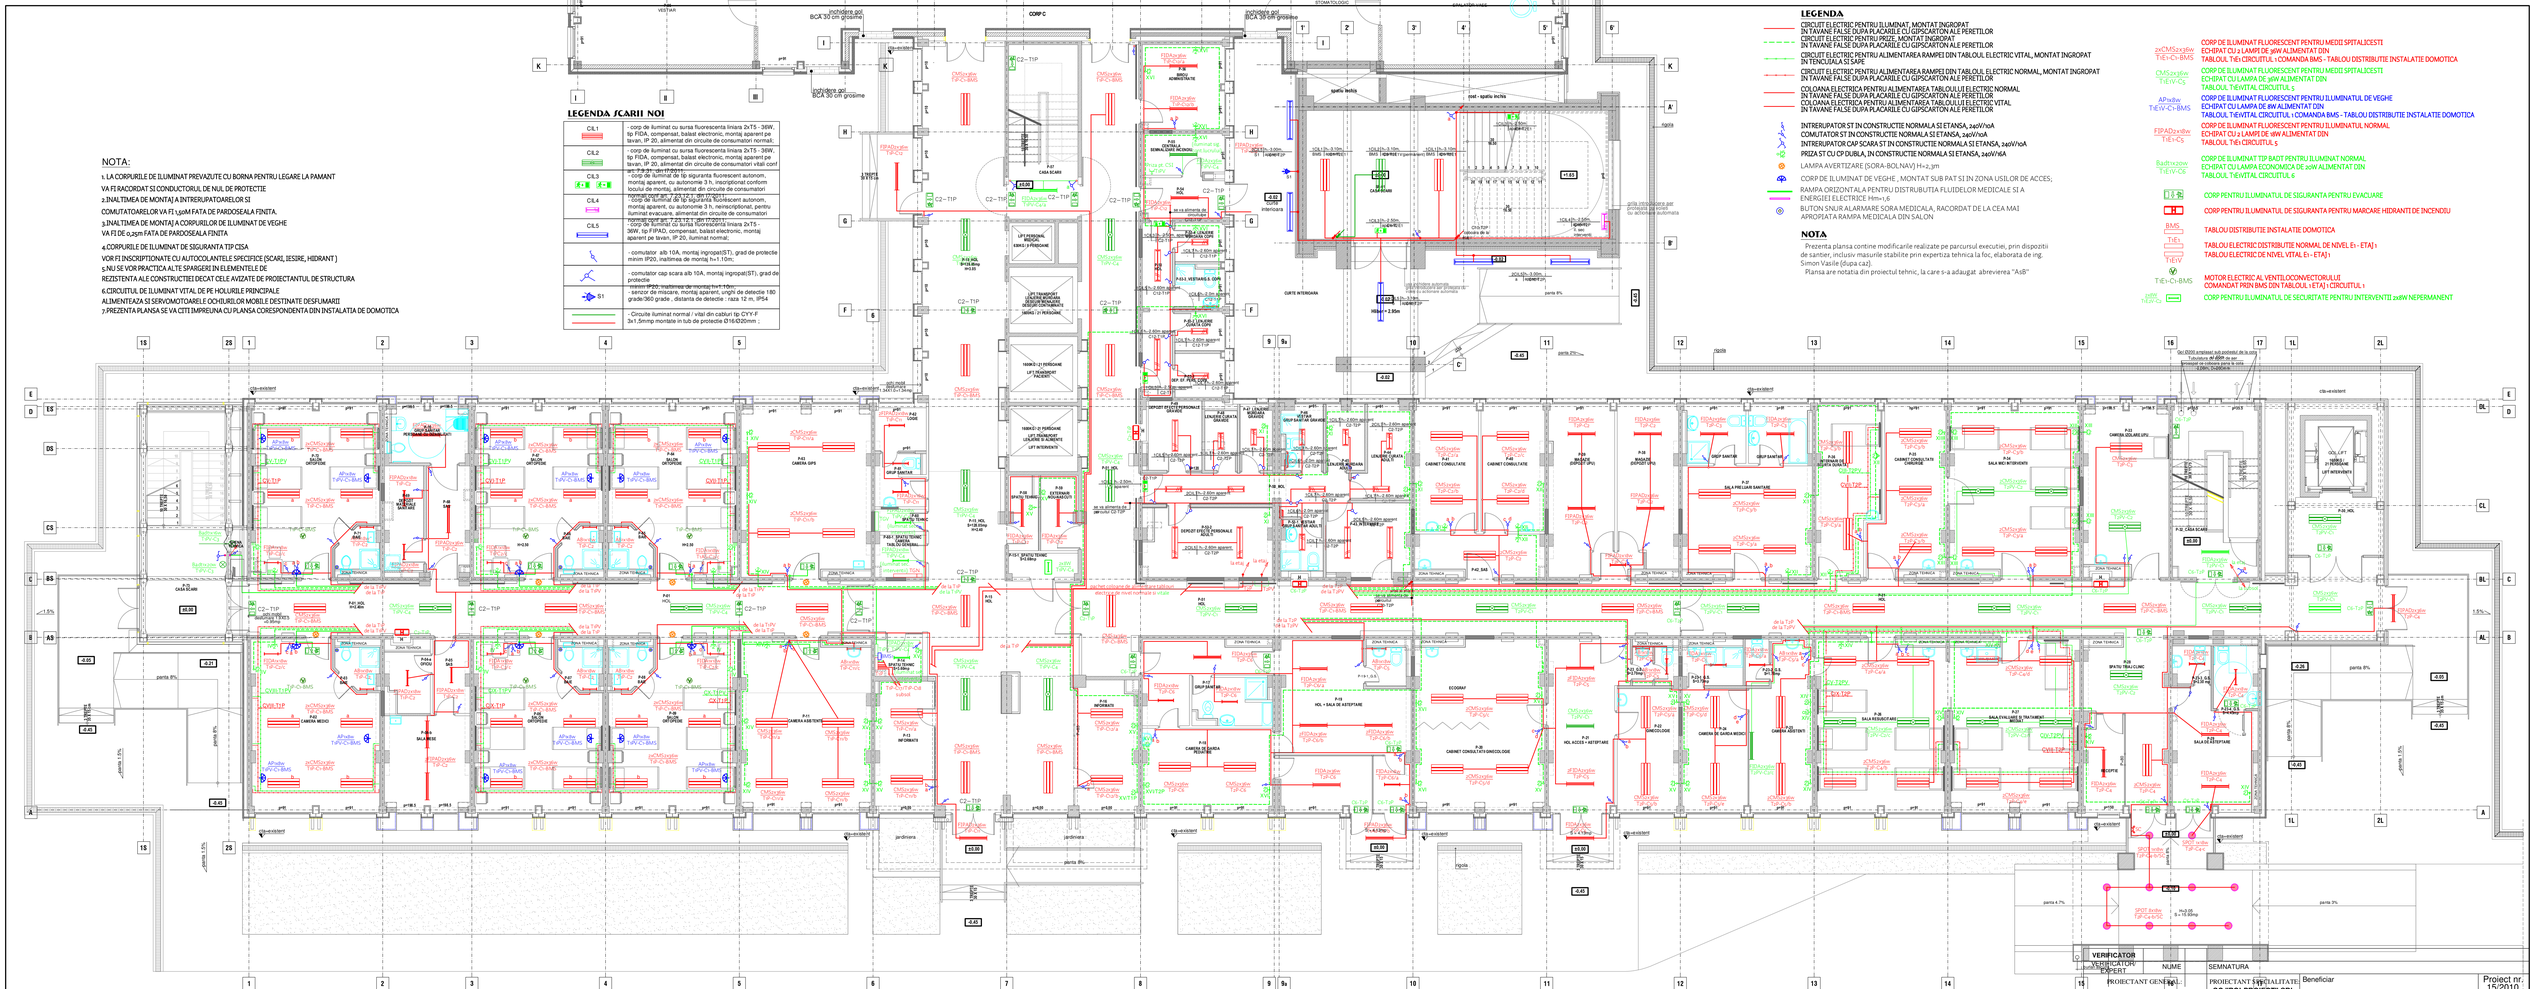

LEGENDA SCARII NOI

CIL1	- corp de iluminat cu sursa fluorescenta liniara 2x T5 - 36W, tip FIDA, compensat, balast electronic, montaj aparent pe tavan, IP 20, alimentat din circuite de consumatori normal;
CIL2	- corp de iluminat cu sursa fluorescenta liniara 2x T5 - 36W, tip FIDA, compensat, balast electronic, montaj aparent pe tavan, IP 20, alimentat din circuite de consumatori vitali cont
CIL3	- corp de iluminat de tip siguranta fluorescent autonom, montaj aparent, cu autonomie 3 h, inscriptional conform locului de montaj, alimentat din circuite de consumatori normal cont or 2 x 8 x 2 - 8W fluorescent
CIL4	- corp de iluminat de tip siguranta fluorescent autonom, montaj aparent, cu autonomie 3 h, inscriptional, pentru iluminat evacuare, alimentat din circuite de consumatori normal cont or 2 x 8 x 2 - 8W fluorescent
CIL5	- corp de iluminat cu sursa fluorescenta liniara 2x T5 - 36W, tip FIPAD, compensat, balast electronic, montaj aparent pe tavan, IP 20, iluminat normal;
	- comutator alb 10A, montaj ingropat(ST), grad de protectie minim IP20, inaltimea de montaj h=1.10m;
	- comutator cap scara alb 10A, montaj ingropat(ST), grad de protectie
S1	- minim IP20, inaltimea de montaj h=1.10m; - senzor de miscare, montaj aparent, unghi de detectie 180 grade/360 grade , distanta de detectie : raza 12 m, IP54
	- Circuite iluminat normal / vital din cabluri tip CYY-F 3x1,5mmp montate in tub de protectie Ø16/Ø20mm ;

NOTA:

1. LA CORPURILE DE ILUMINAT PREVAZUTE CU BORNA PENTRU LEGARE LA PAMANT VA FI RACORDAT SI CONDUCTORUL DE NUL DE PROTECTIE
2. INALTIMEA DE MONTAJ A INTRERUPATOARELOR SI COMUTATOARELOR VA FI 1,50M FATA DE PARDOSEALA FINITA.
3. INALTIMEA DE MONTAJ A CORPURILOR DE ILUMINAT DE VEGHE VA FI DE 0,25M FATA DE PARDOSEALA FINITA
4. CORPURILE DE ILUMINAT DE SIGURANTA TIP CISA VOR FI INSCRIPTIONATE CU AUTOCOLANTE LE SPECIFICE (SCARI, IESIRE, HIDRANT)
5. NU SE VOR PRACTICA ALTE SPARGERI IN ELEMENTELE DE REZISTENTA ALE CONSTRUCTIEI DECAT CELE AVIZATE DE PROIECTANTUL DE STRUCTURA
6. CIRCUITUL DE ILUMINAT VITAL DE PE HOLURILE PRINCIPALE ALIMENTEAZA SI SERVOMOTOARELE OCHIURILOR MOBILE DESTINATE DESFUMARII
7. PREZENTA PLANSA SE VA CITI IMPREUNA CU PLANSA CORESPONDENTA DIN INSTALATIA DE DOMOTICA

LEGENDA

- CIRCUITE ELECTRICE PENTRU ILUMINAT, MONTAT INGROPAT IN TAVANE FALSE DUPA PLACARILE CU GIPSCARTON ALE PERETILOR
- CIRCUITE ELECTRICE PENTRU PRIZE, MONTAT INGROPAT IN TAVANE FALSE DUPA PLACARILE CU GIPSCARTON ALE PERETILOR
- CIRCUITE ELECTRICE PENTRU ALIMENTAREA RAMPEI DIN TABLOUL ELECTRIC VITAL, MONTAT INGROPAT IN TENCUIALA SI SAPE
- CIRCUITE ELECTRICE PENTRU ALIMENTAREA RAMPEI DIN TABLOUL ELECTRIC NORMAL, MONTAT INGROPAT IN TAVANE FALSE DUPA PLACARILE CU GIPSCARTON ALE PERETILOR
- COLOANA ELECTRICA PENTRU ALIMENTAREA TABLOULUI ELECTRIC NORMAL IN TAVANE FALSE DUPA PLACARILE CU GIPSCARTON ALE PERETILOR
- COLOANA ELECTRICA PENTRU ALIMENTAREA TABLOULUI ELECTRIC VITAL IN TAVANE FALSE DUPA PLACARILE CU GIPSCARTON ALE PERETILOR

- INTRERUPATOR ST IN CONSTRUCTIE NORMALA SI ETANSA, 2x9V/10A
- COMUTATOR ST IN CONSTRUCTIE NORMALA SI ETANSA, 2x9V/10A
- INTRERUPATOR CAP SCARA ST IN CONSTRUCTIE NORMALA SI ETANSA, 2x9V/10A
- PRIZA ST CU P DUBLA, IN CONSTRUCTIE NORMALA SI ETANSA, 2x9V/16A
- LAMPA AVERTIZARE (SORA-BOLNAV) H=2,3m
- CORP DE ILUMINAT DE VEGHE , MONTAT SUB PAT SI IN ZONA USILOR DE ACCES;
- RAMPA ORIZONTALA PENTRU DISTRIBUTIA FLUIDELOR MEDICALE SI A ENERGIEI ELECTRICE H=+1,6
- BUTON SNUR ALARMARE SORA MEDICALA, RACORDAT DE LA CEA MAI APROPIATA RAMPA MEDICALA DIN SALON

2xCMS2x36W / TIEI-Ci-BMS	CORP DE ILUMINAT FLUORESCENT PENTRU MEDII SPITALICESTI ECHIPAT CU 2 LAMPI DE 36W ALIMENTAT DIN TABLOUL THEI CIRCUITUL 1 COMANDA BMS - TABLOU DISTRIBUTIE INSTALATIE DOMOTICA
CMS2x36W / THEIV-CS	CORP DE ILUMINAT FLUORESCENT PENTRU MEDII SPITALICESTI ECHIPAT CU LAMPA DE 36W ALIMENTAT DIN TABLOUL THEIVITAL CIRCUITUL 5
APredlw / THEIV-Ci-BMS	CORP DE ILUMINAT FLUORESCENT PENTRU ILUMINATUL DE VEGHE ECHIPAT CU LAMPA DE 8W ALIMENTAT DIN TABLOUL THEIVITAL CIRCUITUL 1 COMANDA BMS - TABLOU DISTRIBUTIE INSTALATIE DOMOTICA
FIPADx8W / TIEI-CS	CORP DE ILUMINAT FLUORESCENT PENTRU ILUMINATUL NORMAL ECHIPAT CU 2 LAMPI DE 18W ALIMENTAT DIN TABLOUL THEI CIRCUITUL 5
Badlrx20W / THEIV-C6	CORP DE ILUMINAT TIP BA07 PENTRU ILUMINAT NORMAL ECHIPAT CU LAMPA ECONOMICA DE 20W ALIMENTAT DIN TABLOUL THEIVITAL CIRCUITUL 6
	CORP PENTRU ILUMINATUL DE SIGURANTA PENTRU EVACUARE
	CORP PENTRU ILUMINATUL DE SIGURANTA PENTRU MARCARE HIDRANTI DE INCENDIU
BMS	TABLOU DISTRIBUTIE INSTALATIE DOMOTICA
THEI	TABLOU ELECTRIC DISTRIBUITIE NORMAL DE NIVEL E1 - ETAJ 1
THEIV	TABLOU ELECTRIC DE NIVEL VITAL E1 - ETAJ 1
THEI-Ci-BMS	MOTOR ELECTRIC AL VENTILOCONVECTORULUI COMANDAT PRIN BMS DIN TABLOUL I-ETAJ 1 CIRCUITUL 1
2xBW / THEIPC	CORP PENTRU ILUMINATUL DE SECURITATE PENTRU INTERVENTII 2x8W NEPERMANENT

NOTA

Prezenta plansa contine modificarile realizate pe parcursul executiei, prin dispozitii de santier, inclusiv masurile stabilite prin expertiza tehnica la foc, elaborata de ing. Simon Vasile (fisa cuz).

Plansa are notatia din proiectul tehnic, la care s-a adaugat abreviereea "AsB"

VERIFICATOR			
VERIFICATORI EXPERTI	NUME	SEMNATURA	
PROIECTANT GENERAL		PROIECTANT SPECIALITATE	Beneficiar
SC "TDD CONCEPT STUDIO" SRL CIF 23108690, J22/ 223/2008		SC "ROLPROIECT" SRL CIF 18050370, J22/ 2578/2005	CONSILIUL JUDETEAN VASLUI

SPECIFICATIE	NUME	SEMNATURA	SCARA 1/100	REABILITARE, MODERNIZARE SI ECHIPARE SPITALUL JUDETEAN DE URGENTE VASLUI	Proiect nr. 15/2010
SEF PROIECT	arh. G.Tanjala Ostapovici			str. Stefan Cel Mare, nr. 233,Vaslui	Contract nr. 2025/2010
PROIECTAT	ing. Florin BARAN		2016	PLAN PARTER CORP A si B - instalatii electrice curenti tari -	Faza. P. Th.
DESENAT	ing. Florin BARAN				Plansa nr. IE-02/AsB
VERIFICAT					