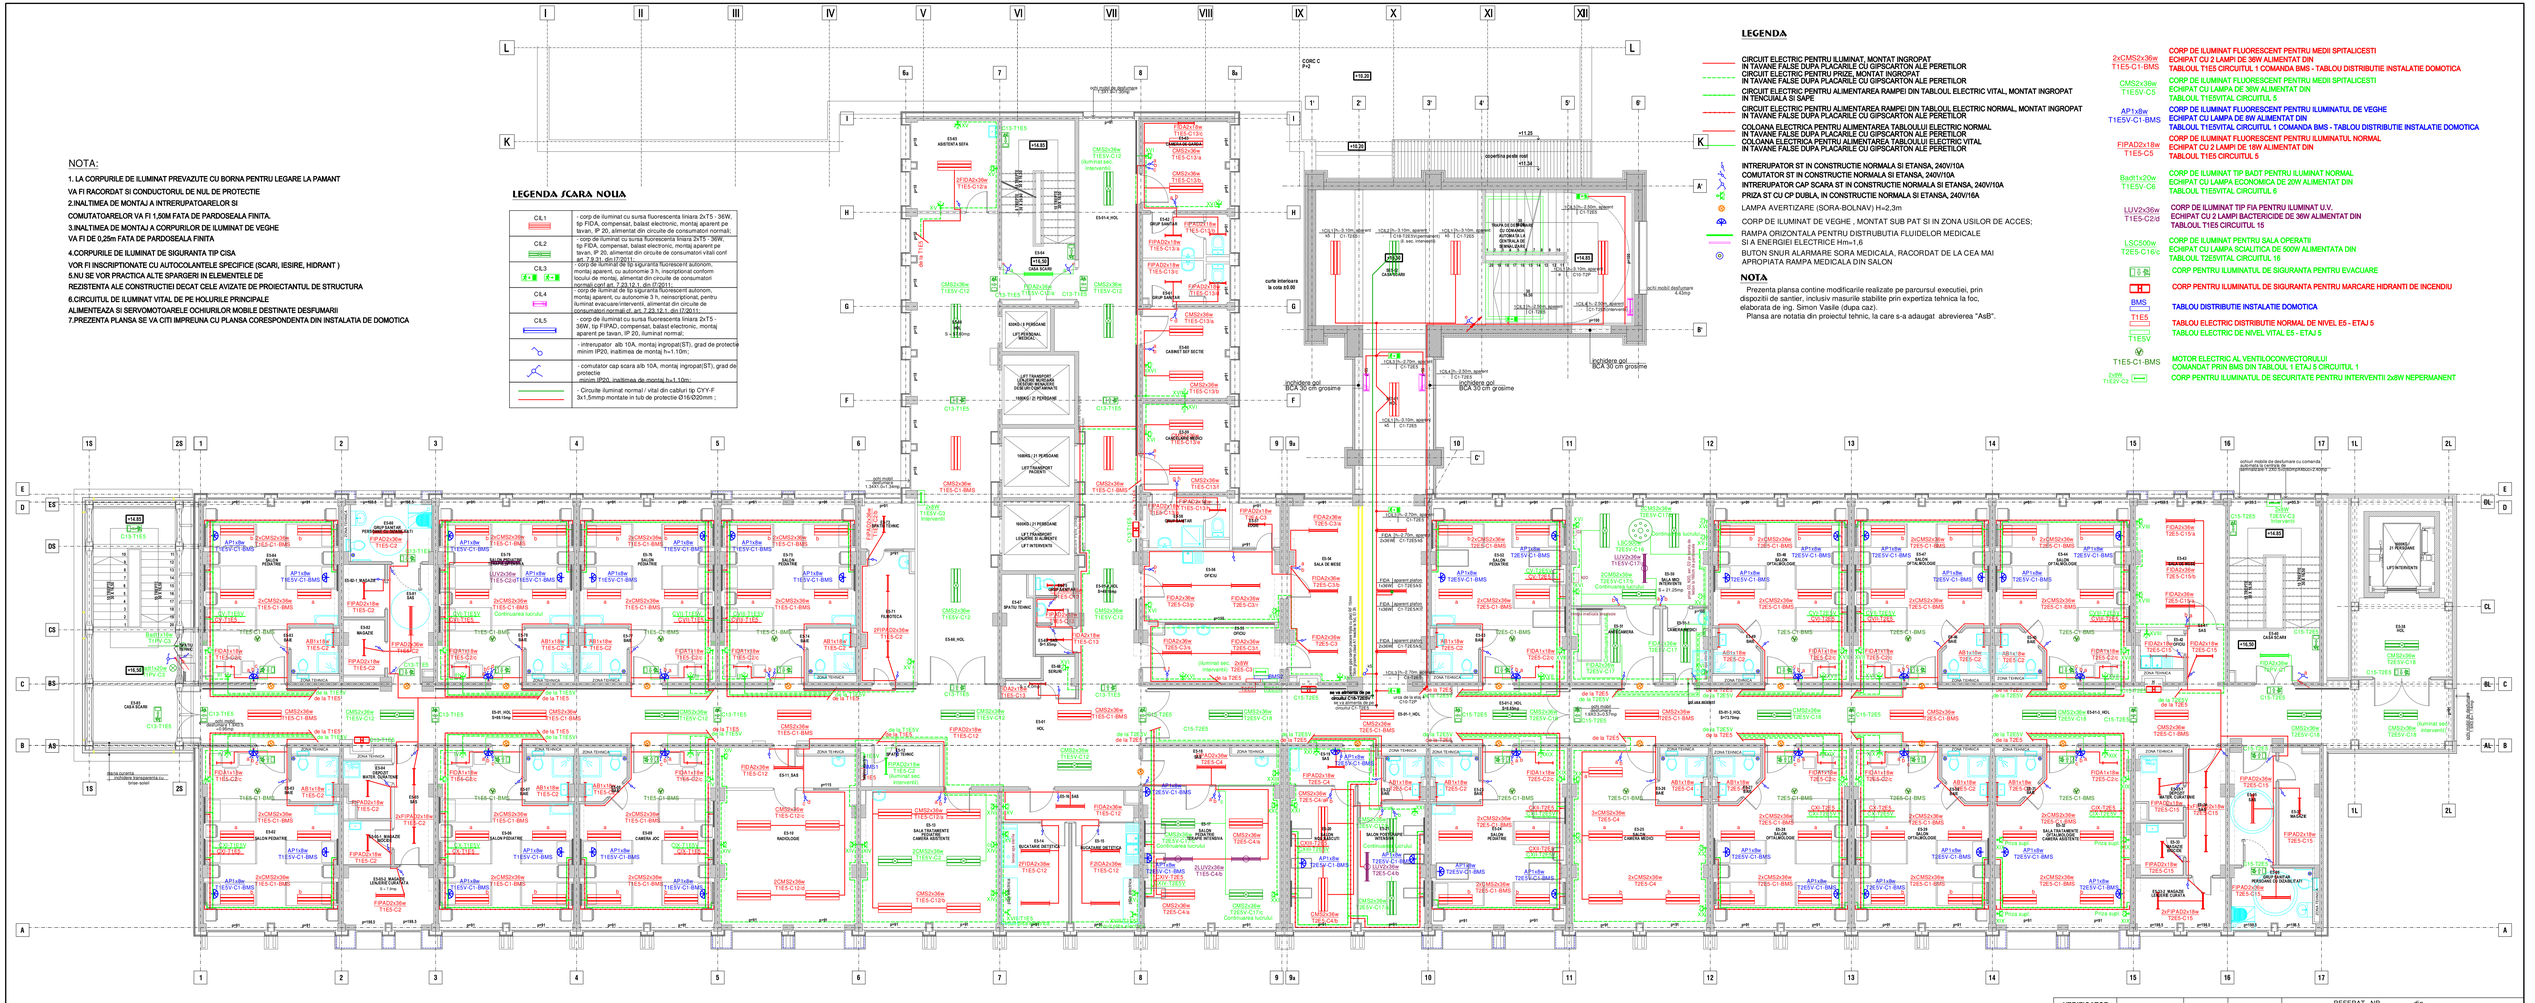

LEGENDA SCARA NOUA

CŞ.1	- corp de iluminat cu sursa fluorescenta liniara 2xT5 - 36W, tip FIDA, compensat, balast electronic, montaj aparent pe tavan, IP 20, alimentat din circuite de consumatori normal;
CŞ.2	- corp de iluminat cu sursa fluorescenta liniara 2xT5 - 36W, tip FIDA, compensat, balast electronic, montaj aparent pe tavan, IP 20, alimentat din circuite de consumatori vitali conf art. 7,9 31, din 17/2011;
CŞ.3	- corp de iluminat de tip siguranta fluorescent autonom, montaj aparent, cu autonomie 3 h, inscriptional conform locului de montaj, alimentat din circuite de consumatori normal cf. art. 7,29.12.1, din 17/2011;
CŞ.4	- corp de iluminat de tip siguranta fluorescent autonom, montaj aparent, cu autonomie 3 h, ininscriptional, pentru iluminat evacuare/interventi, alimentat din circuite de consumatori normal cf. art. 7,29.12.1, din 17/2011;
CŞ.5	- corp de iluminat cu sursa fluorescenta liniara 2xT5 - 36W, tip FIPAD, compensat, balast electronic, montaj aparent pe tavan, IP 20, iluminat normal;
	- intrerupator alb 10A, montaj ingropat(ST), grad de protectie minim IP20, inaltimea de montaj h=1,10m;
	- comutator cap scara alb 10A, montaj ingropat(ST), grad de protectie minim IP20, inaltimea de montaj h=1,10m;
	- Circuite iluminat normal / vital din cabluri tip CYY-F 3x1,5mmp montate in tub de protectie Ø16/Ø20mm ;

LEGENDA

- CIRCUIT ELECTRIC PENTRU ILUMINAT, MONTAT INGROPAT IN TAVANE FALSE DUPA PLACARILE CU GIPSCARTON ALE PERETILOR
- CIRCUIT ELECTRIC PENTRU PRIZE, MONTAT INGROPAT IN TAVANE FALSE DUPA PLACARILE CU GIPSCARTON ALE PERETILOR
- CIRCUIT ELECTRIC PENTRU ALIMENTAREA RAMPEI DIN TABLOUL ELECTRIC VITAL, MONTAT INGROPAT IN TENCUIALA SI SAPE
- CIRCUIT ELECTRIC PENTRU ALIMENTAREA RAMPEI DIN TABLOUL ELECTRIC NORMAL, MONTAT INGROPAT IN TAVANE FALSE DUPA PLACARILE CU GIPSCARTON ALE PERETILOR
- COLOANA ELECTRICA PENTRU ALIMENTAREA TABLOULUI ELECTRIC NORMAL IN TAVANE FALSE DUPA PLACARILE CU GIPSCARTON ALE PERETILOR
- COLOANA ELECTRICA PENTRU ALIMENTAREA TABLOULUI ELECTRIC VITAL IN TAVANE FALSE DUPA PLACARILE CU GIPSCARTON ALE PERETILOR

- INTRERUPATOR ST IN CONSTRUCTIE NORMALA SI ETANSA, 240V/10A
- COMUTATOR ST IN CONSTRUCTIE NORMALA SI ETANSA, 240V/10A
- INTRERUPATOR CAP SCARA ST IN CONSTRUCTIE NORMALA SI ETANSA, 240V/10A
- PRIZA ST CU CP DUBLA, IN CONSTRUCTIE NORMALA SI ETANSA, 240V/16A
- LAMPA AVERTIZARE (SORA-BOLNAV) H=2,3m
- CORP DE ILUMINAT DE VEGHE , MONTAT SUB PAT SI IN ZONA USILOR DE ACCES;
- RAMPA ORIZONTALA PENTRU DISTRIBUTIA FLUIDELOR MEDICALE SI A ENERGIEI ELECTRICE Hm=1,6
- BUTON SNUR ALARMARE SORA MEDICALA, RACORDAT DE LA CEA MAI APROPIATA RAMPA MEDICALA DIN SALON

2xCMS2x36w T1E5-C1-BMS	CORP DE ILUMINAT FLUORESCENT PENTRU MEDII SPITALICESTI ECHIPAT CU 2 LAMPI DE 36W ALIMENTAT DIN TABLOUL T1E5 CIRCUITUL 1 COMANDA BMS - TABLOU DISTRIBUTIE INSTALATIE DOMOTICA
CMS2x36w T1E5V-C5	CORP DE ILUMINAT FLUORESCENT PENTRU MEDII SPITALICESTI ECHIPAT CU LAMPA DE 36W ALIMENTAT DIN TABLOUL T1E5VITAL CIRCUITUL 5
AP1x8w T1E5V-C1-BMS	CORP DE ILUMINAT FLUORESCENT PENTRU ILUMINATUL DE VEGHE ECHIPAT CU LAMPA DE 8W ALIMENTAT DIN TABLOUL T1E5VITAL CIRCUITUL 1 COMANDA BMS - TABLOU DISTRIBUTIE INSTALATIE DOMOTICA
FIPAD2x18w T1E5-C5	CORP DE ILUMINAT FLUORESCENT PENTRU ILUMINATUL NORMAL ECHIPAT CU 2 LAMPI DE 18W ALIMENTAT DIN TABLOUL T1E5 CIRCUITUL 5
Badt1x20w T1E5V-C6	CORP DE ILUMINAT TIP BADT PENTRU ILUMINAT NORMAL ECHIPAT CU LAMPA ECONOMICA DE 20W ALIMENTAT DIN TABLOUL T1E5VITAL CIRCUITUL 6
LUV2x36w T1E5-C2/d	CORP DE ILUMINAT TIP F/IA PENTRU ILUMINAT U.V. ECHIPAT CU 2 LAMPI BACTERICIDE DE 36W ALIMENTAT DIN TABLOUL T1E5 CIRCUITUL 15
LSC500w T2E5-C16/c	CORP DE ILUMINAT PENTRU SALA OPERATII ECHIPAT CU LAMPA SCIALITICA DE 500W ALIMENTATA DIN TABLOUL T2E5VITAL CIRCUITUL 16
	CORP PENTRU ILUMINATUL DE SIGURANTA PENTRU EVACUARE
	CORP PENTRU ILUMINATUL DE SIGURANTA PENTRU MARCARE HIDRANTI DE INCENDIU
BMS	TABLOU DISTRIBUTIE INSTALATIE DOMOTICA
T1E5	TABLOU ELECTRIC DISTRIBUTIE NORMAL DE NIVEL E5 - ETAJ 5
T1E5V	TABLOU ELECTRIC DE NIVEL VITAL E5 - ETAJ 5
T1E5-C1-BMS	MOTOR ELECTRIC AL VENTILOCONVECTORULUI COMANDAT PRIN BMS DIN TABLOUL 1 ETAJ 5 CIRCUITUL 1
2x8W T1E5V-C2	CORP PENTRU ILUMINATUL DE SECURITATE PENTRU INTERVENTII 2x8W NEPERMANENT

NOTA

Prezenta plansa contine modificarile realizate pe parcursul executiei, prin dispozitii de santier, inclusiv masurile stabilite prin expertiza tehnica la foc, elaborata de ing. Simon Vasile (dupa caz).

Plansa are notatia din proiectul tehnic, la care s-a adaugat abreviereа "AsB".

NOTA:

1. LA CORPURILE DE ILUMINAT PREVAZUTE CU BORNA PENTRU LEGARE LA PAMANT VA FI RACORDAT SI CONDUCTORUL DE NUL DE PROTECTIE
2.INALTIMEA DE MONTAJ A INTRERUPATOARELOR SI COMUTATOARELOR VA FI 1,50M FATA DE PARDOSEALA FINITA.
3.INALTIMEA DE MONTAJ A CORPURILOR DE ILUMINAT DE VEGHE VA FI DE 0,25m FATA DE PARDOSEALA FINITA
4.CORPURILE DE ILUMINAT DE SIGURANTA TIP CISA VOR FI INSCRIPTIONATE CU AUTOCOLANTELE SPECIFICE (SCARI, IESIRE, HIDRANT)
5.NU SE VOR PRACTICA ALTE SPARGERI IN ELEMENTELE DE REZISTENTA ALE CONSTRUCTIEI DECAT CELE AVIZATE DE PROIECTANTUL DE STRUCTURA
6.CIRCUITUL DE ILUMINAT VITAL DE PE HOLURILE PRINCIPALE ALIMENTEAZA SI SERVOMOTOARELE OCHIURILOR MOBILE DESTINATE DESFUMARII
7.PREZENTA PLANSA SE VA CITI IMPREUNA CU PLANSA CORESPONDENTA DIN INSTALATIA DE DOMOTICA

VERIFICATOR				REFERAT NR. din	
VERIFICATOR/ EXPERT	NUME		SEMNATURA	CERINTA	REFERAT / EXPERTIZA NR./ DATA
PROIECTANT GENERAL: SC "TDD CONCEPT STUDIO" SRL CIF 23108690, J22/ 223/2008			PROIECTANT SPECIALITATE: SC "ROLPROIECT" SRL CIF 18050370, J22/ 2578/2005	Beneficiar: CONSILIUL JUDETEAN VASLUI	Proiect nr. 15/2010 Contract nr. 2025/2010
SPECIFICATIE	NUME	SEMNATURA		REABILITARE, MODERNIZARE SI ECHIPARE SPITALUL JUDETEAN DE URGENTE VASLUI str. Stefan Cel Mare, nr. 233,Vaslui	Faza. P.Th.
SEF PROIECT	arh. G.Tanjala Ostapovici		SCARA 1/100		
PROIECTAT	ing. Florin BARAN				
DESENAT	ing. Florin BARAN		2016	PLAN ETAJ 5 CORP A si B - instalatii electrice curenti tari -	Plansa nr. IE-07/AsB
VERIFICAT					