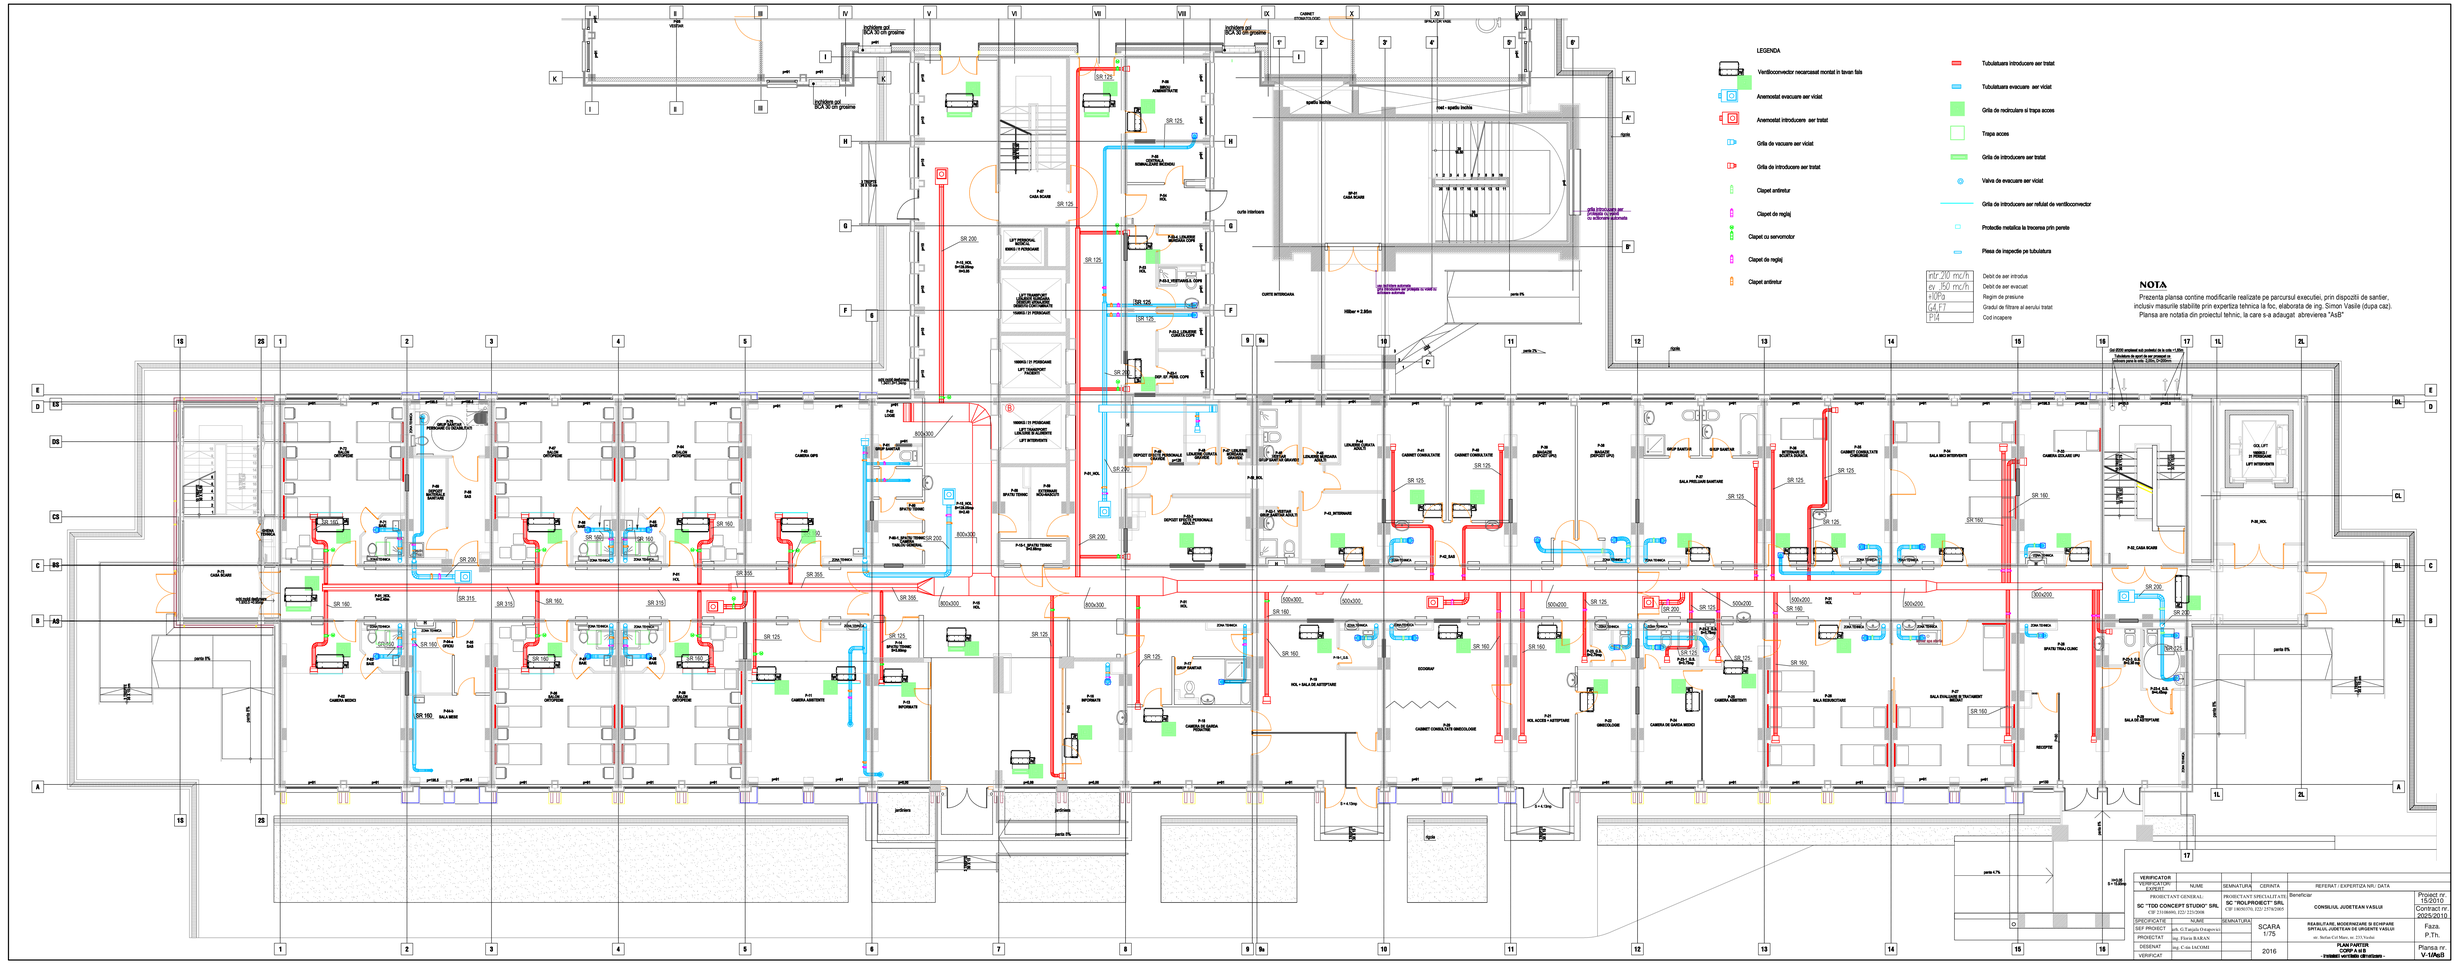
LEGENDA
Ventilconvector necarcasat montat in tavan fals
Anemostat evacuare aer viciat
Anemostat introducere aer tratat
Grila de vacuare aer viciat
Grila de introducere aer tratat
Clapet antiretur
Clapet de reglaj
Clapet cu servomotor
Clapet de reglaj
Clapet antiretur
Tubulatura introducere aer tratat
Tubulatura evacuare aer viciat
Grila de recirculare si trapa acces
Trapa acces
Grila de introducere aer tratat
Valva de evacuare aer viciat
Grila de introducere aer refulat de ventilconvector
Protectie metalica la trecerea prin perete
Plasa de inspectie pe tubulatura
intr 20 mc/h
ev 50 mc/h
+10Pa
G4
F4
Debit de aer introdus
Debit de aer evacuat
Regim de presiune
Gradul de filtrare al aerului tratat
Cod incapere
NOTA
Prezenta plansa contine modificarile realizate pe parcursul executiei, prin dispozitii de santier, inclusiv masurile stabilite prin expertiza tehnica la foc, elaborata de ing. Simon Vasile (dupa caz).
Plansa are notatia din proiectul tehnic, la care s-a adaugat abreviereea "AsB"
VERIFICATOR
VERIFICATORI ATRAGERE ATENTIE
NUME
SEMNATURA
CERINTA
REFERAT / EXPERTIZA NR./ DATA
PROIECTANT GENERAL
SC "TOD CONCEPT STUDIO" SRL
CIF 23108600; J22/2120/08
PROIECTANT SPECIALITATE
SC "ROLPROIECT" SRL
CIF 18430703; J22/2750/2001
Beneficiar
CONSILIUL JUDETEAN VASLUI
SPECIFICATIE
NUME
SEMNATURA
SEF PROIECT
ard. C.Tanjala Dragoeru
PROIECTAT
Ing. Florin BABAN
DESENAT
ing. C-tin IACOMI
VERIFICAT
SCARA 1/75
2016
REABILITARE, MODERNIZARE SI DOTARE SPITALUL JUDETEAN DE URGENTE VASLUI
str. Stefan Cel Mare nr. 233 Vaslui
PLAN PARTER
CORP A si B
Proiect nr. 15/2010
Contract nr. 2025/2019
Faza: P.Th.
Plansa nr. V-1/AsB