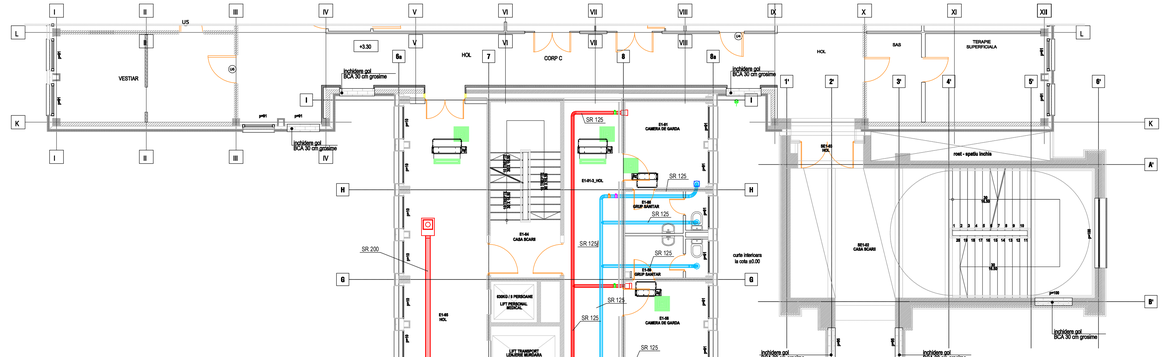
VESTIAR
HOL
CORP C
SAS
E1-01 CAMERA DE GARDA
E1-02 GRUP SANITAR
E1-03 CASA SCARII
