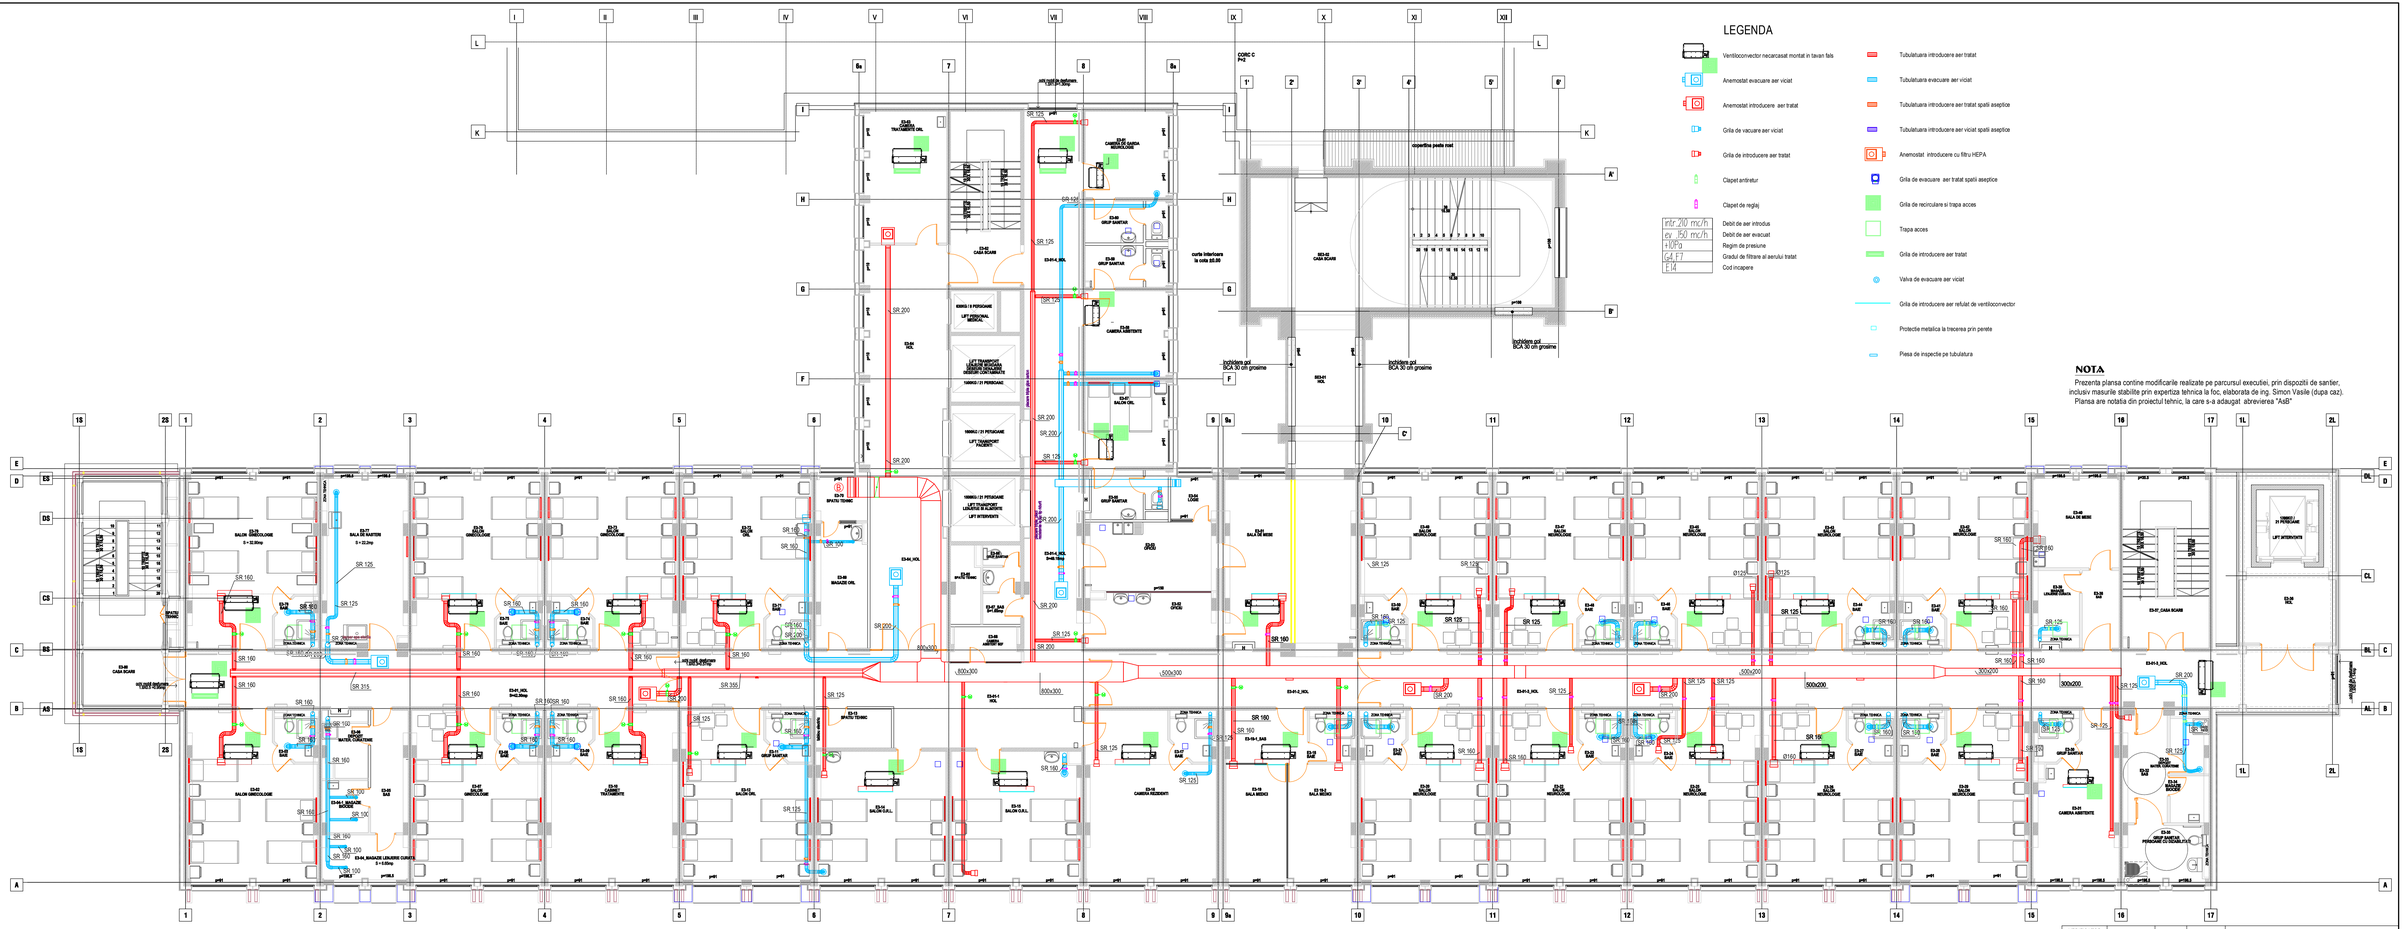

LEGENDA

- Ventiloconvector necarcasat montat in tavan falsi
- Anemostat evacuare aer viciat
- Anemostat introducere aer tratat
- Grila de vacuare aer viciat
- Grila de introducere aer tratat
- Clapet antiretur
- Clapet de reglaj
- Tubulatura introducere aer tratat
- Tubulatura evacuare aer viciat
- Tubulatura introducere aer tratat spatii aseptice
- Tubulatura introducere aer viciat spatii aseptice
- Anemostat introducere cu filtru HEPA
- Grila de evacuare aer tratat spatii aseptice
- Grila de recirculare si trapa acces
- Trapa acces
- Grila de introducere aer tratat
- Valva de evacuare aer viciat
- Grila de introducere aer refulat de ventiloconvector
- Protectie metalica la trecerea prin perete
- Piesa de inspectie pe tubulatura

q_{tr} 70 mc/h	Debit de aer introdus
q_v 50 mc/h	Debit de aer evacuat
+10*p	Regim de presiune
G4 F7	Gradul de filtrare al aerului tratat
E14	Cod incapere

NOTA

Prezenta plansa contine modificarile realizate pe parcursul executiei, prin dispozitii de santier, inclusiv masurile stabilite prin expertiza tehnica la foc, elaborata de ing. Simon Vasile (dupa caz).
Plansa are notatia din proiectul tehnic, la care s-a adaugat abreviereа "AsB"

VERIFICATOR					
VERIFICATORI EXISTENTI:	NUME	SEMNATURA	CERINTA	REFERAT / EXPERTIZA NR. / DATA	
PROIECTANT GENERAL: SC "TOD CONCEPT STUDIO" SRL CIF 23 108490, J22/ 2232/2008		PROIECTANT SPECIALITATE: SC "INOLPROIECT" SRL CIF 18050370, J22/ 2576/2005		Beneficiar: CONSILIUL JUDETEAN VASLUI	Proiect nr. 15/2010; Contract nr. 2025/2010
SPECIFICATIE	NUME	SEMNATURA		REABILITARE, MODERNIZARE SI ECHIPARE SPITALUL JUDETEAN DE URGENTE VASLUI	
SEF PROIECT	ph. G. Tatajda Octaporu		SCARA 1/75	str. Stefan Cel Mare, nr. 213 Vaslui	Faza: P.Th.
PROIECTAT	ing. Florin BARAN				
DESENAT	ing. C-tin IACOMI		2016	PLAN ETAJ 3 CORP A si B - PARTEA DE REZISTENTA CONSTRUCTIVA -	Plansa nr. V-4/Rs3
VERIFICAT					