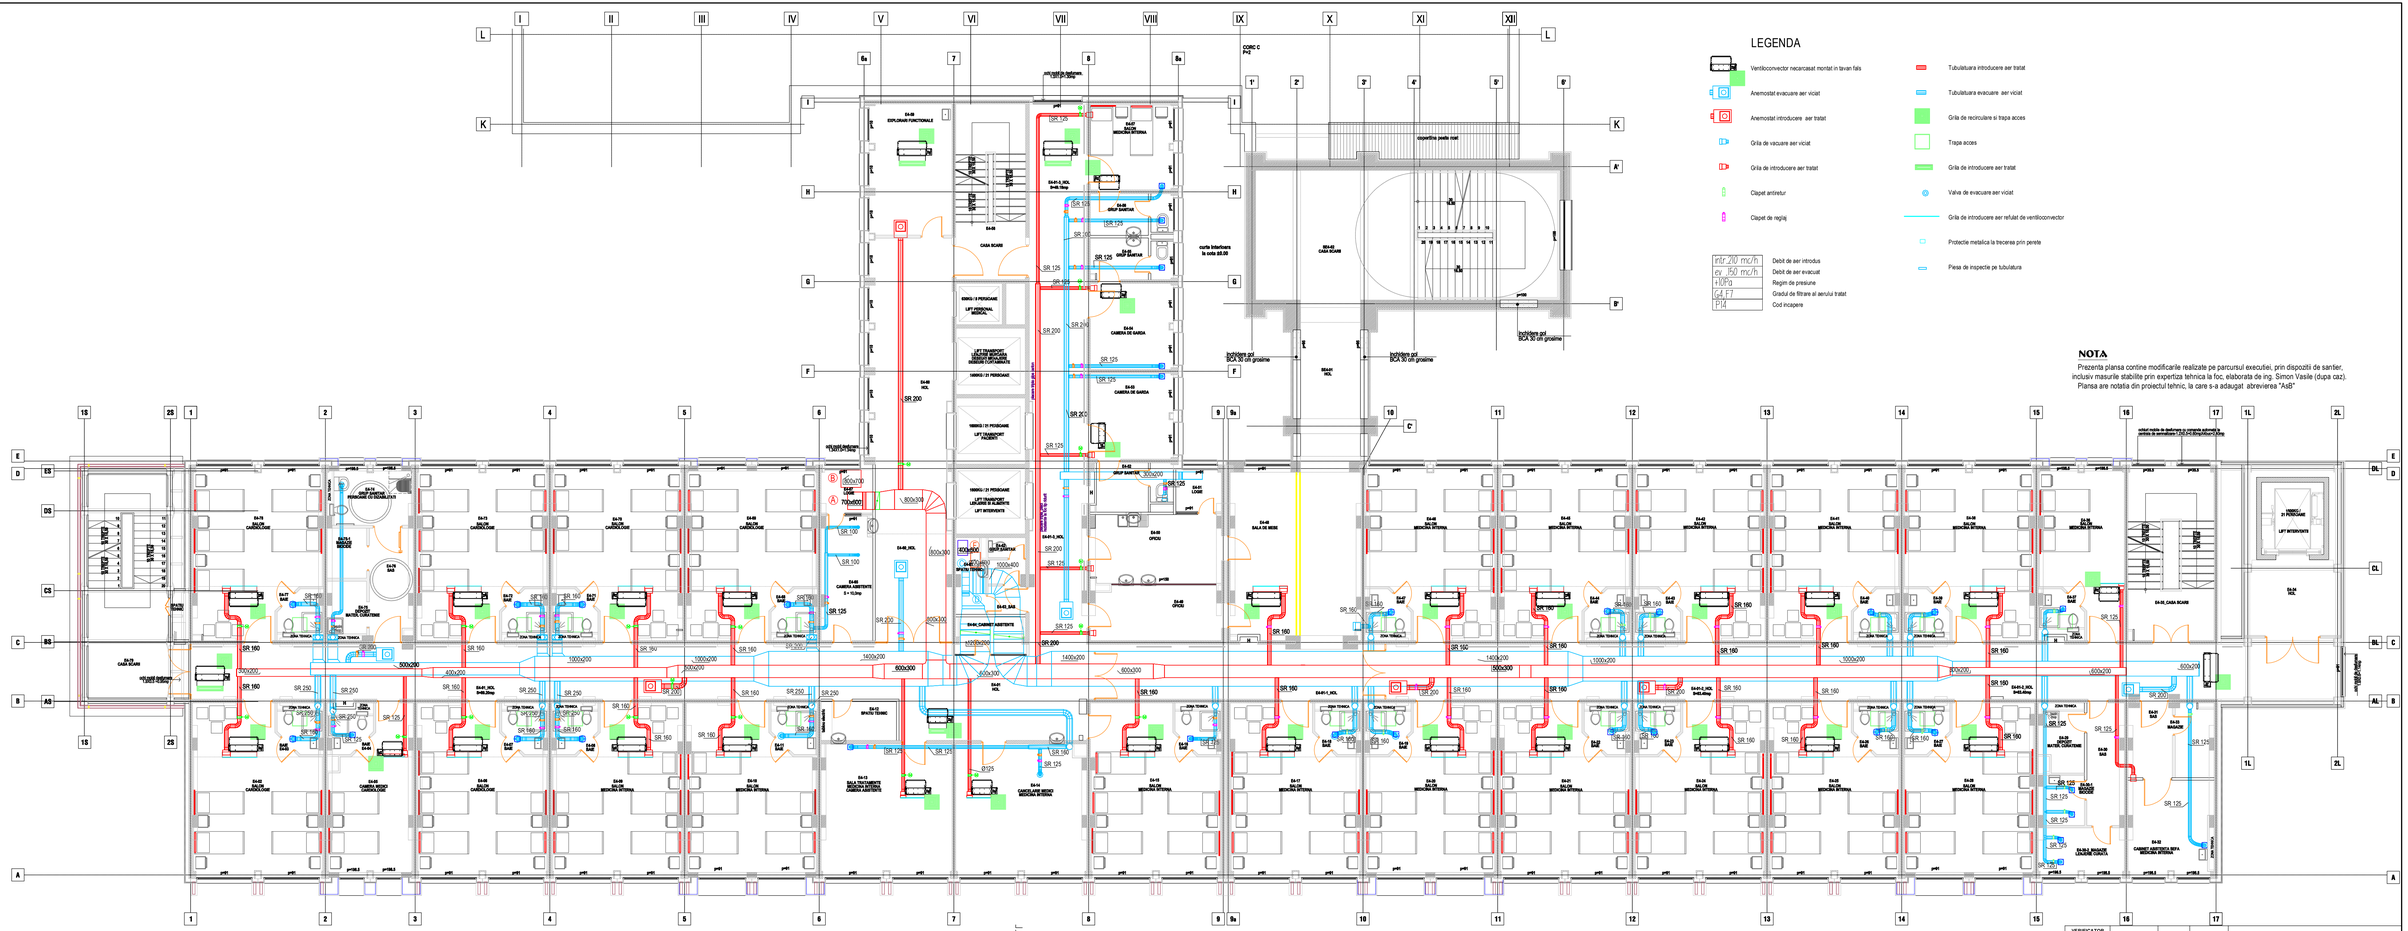

LEGENDA

- Ventilconvector necarcasat montat in tavan false
- Anemostat evacuare aer viciat
- Anemostat introducere aer tratat
- Grila de vacuare aer viciat
- Grila de introducere aer tratat
- Clapet antiretur
- Clapet de reglaj
- Tubulatura introducere aer tratat
- Tubulatura evacuare aer viciat
- Grila de recirculare si trapa acces
- Trapa acces
- Grila de introducere aer tratat
- Valva de evacuare aer viciat
- Grila de introducere aer refulat de ventilconvector
- Protectie metalica la trecerea prin perete
- Piesa de inspectie pe tubulatura

vtr 270 mc/h	Debit de aer introdus
ev 150 mc/h	Debit de aer evacuat
+10Pa	Regim de presiune
G4, F7	Gradul de filtrare al aerului tratat
P14	Cod incapere

NOTA

Prezenta plansa contine modificarile realizate pe parcursul executiei, prin dispozitii de santier, inclusiv masurile stabilite prin expertiza tehnica la foc, elaborata de ing. Simon Vasile (dupa caz).
Plansa are notatia din proiectul tehnic, la care s-a adaugat abreviereea "AsB"

VERIFICATOR					
VERIFICATORI EXPERTI	NUME	SEMNATURA	CERINTA	REFERAT / EXPERTIZA NR. / DATA	
PROIECTANT GENERAL: SC "TOD CONCEPT STUDIO" SRL CIF 23 108490, J22/ 2232/2008		PROIECTANT SPECIALITATE: SC "INOLPROIECT" SRL CIF 18050378, J22/ 2576/2005		Beneficiar: CONSILIUL JUDETEAN VASLUI	Proiect nr. 15/2010; Contract nr. 2025/2010
SPECIFICATIE	NUME	SEMNATURA		REABILITARE, MODERNIZARE SI ECHIPARE SPITALUL JUDETEAN DE URGENTE VASLUI str. Stefan Cel Mare, nr. 213 Vaslui	
SEF PROIECT	ph. G. Tatajda Octaporia		SCARA 1/75		Faza: P.Th.
PROIECTAT	ing. Florin BARAN				
DESENAT	ing. C-tin IACOMI		2016	PLAN ETAJ 4 CORP A si B - PARTEA DE VEST -	Plansa nr. V-5/AsB
VERIFICAT					