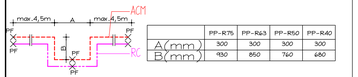

	PP-R75	PP-R63	PP-R50	PP-R40
A(mm)	300	300	300	300
B(mm)	930	850	760	680

NOTA:
1.PUNCTUL FIX SE MONTEAZA IN MIJLOCUL LIREI
2.PENTRU CONDUCTA DE RECIRCULARE (RC) LIRA REZULTA CONSTRUCTIV DUPA ACM

DETALIU LIRA DILATARE

INTERVALUL DINTRE SUPORTURILE DE PRINDERE A CONDUCTELOR DE ALIMENTARE CU APA(PP-R)

Diferenta de temperatura ΔT	Diametrul conductei d (mm)							
	20	25	32	40	50	63	75	90
	Intervalul dintre suporti in cm							
40	60	75	85	90	110	125	135	140

NOTA:
1.LA BAZA COLOANELOR DE ALIMENTARE CU APA RECE SI CALDA MENAJERA SE VOR MONTA ROBINETE DE INCHIDERE CU DIAMETRELE TRONSOANELOR PE CARE SE MONTEAZA SI DE GOLIRE;
2.CONDUCTELE DE DISTRIBUTIE VOR FI TERMOIZOLATE CU TUBURI DIN ELASTOMERI SI COCHILII DIN SPUMA POLIURETANICA, CORESPUNZATOR DIAMETRELOR
3.PLANSA SE VA CITI OBLIGATORIU CU PLANSELE SI0....SI5

LEGENDA:

- COLOANA DE DISTRIBUTIE APA RECE DIN PP-R, PENTRU ALIMENTARE CLOSETE
- COLOANA DE DISTRIBUTIE APA RECE DIN PP-R, PENTRU ALIMENTARE LAVOARE SI CAZI DE DUS
- COLOANA DE DISTRIBUTIE APA CALDA DIN PP-R
- CONDUCTA DE RECIRCULARE APA CALDA MENAJERA DIN PP-R
- OLZ-312 CONDUCTA DE DISTRIBUTIE APA PENTRU INCENDIU DIN OLZn
- R-1.1 NUMAR TRONSON DIMENSIONARE CONDUCTA APA RECE SI CALDA
- R-1.1 NUMAR TRONSON DIMENSIONARE CONDUCTA APA RECE, PENTRU CLOSETE
- 1 COLOANE DE DISTRIBUTIE APA RECE, APA CADA
- 57 MENAJERA SI RECIRCULARE APA CALDA MENAJERA

NOTA
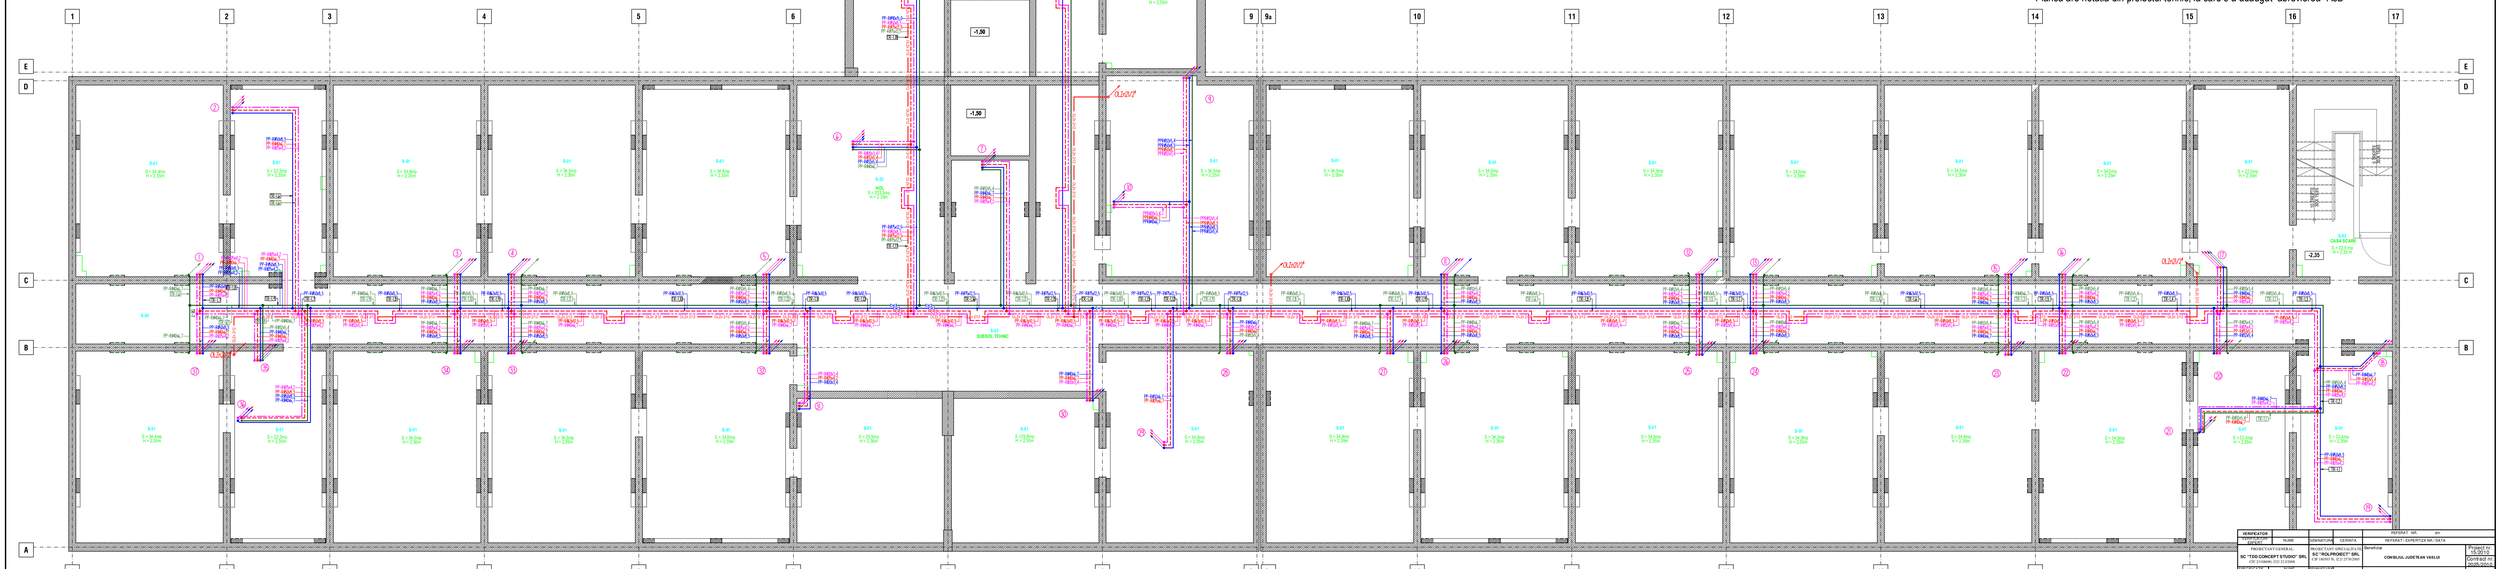
Prezenta plansa contine modificarile realizate pe parcursul executiei, prin dispozitii de santier, inclusiv masurile stabilite prin expertiza tehnica la foc, elaborata de ing. Simon Vasile (dupa caz).
Plansa are notatia din proiectul tehnic, la care s-a adaugat abrevierea "AsB"