VAS DE WC DIN PORTELAN SANITAR MONTAT IN CONSOLA, CU IESIRE LATERALA SI REZERVOR INGROPAT

CABINA DE DUS 80x80CM

LAVOAR DIN PORTELAN SANITAR CU MONTAJ IN CONSOLA

VAS DE WC DIN PORTELAN SANITAR CU IESIRE LATERALA VERTICALA SI REZERVOR LA SEMINALTIME

LAVOAR DIN PORTELAN SANITAR CU PICIOR

CADA DE DUS 90x90CM

CADA DE DUS PENTRU COPII

SPALATOR DUBLU DIN INOX CU PICURATOR

NOTA

- PREZENTA PLANSA INCLUDE SI DEVIEREA RETELEI DE CANALIZARE EXISTENTA DATORATA CONSTRUIRII SCARII EXTERIOARE
PREDUM SI A PRELUARII APELOR METEORICE DE PE TERASA SCARII SI DIN CURTEA INTERIOARA SI CANALIZAREA LOR LA RETEAUA EXISTENTA

LEGENDA:

PP-TUB PENTRU CANALIZARE DIN POLIPROPILENA CU MUFA SI ETANSARE CU GARNITURA DIN ELASTOMERI, 32-DIAMETRUL CONDUCTEI 1.5%-PANTA CONDUCTEI DE CANALIZARE;

COLONA DISTRIBUITIE APA RECE DIN PP-R

COLONA DISTRIBUITIE APA CALDA MENAJERA DIN PP-R

COLONA RECIRCULARE APA CALDA MENAJERA DIN PP-R

COLONA DISTRIBUITIE APA RECE DIN PP-R

COLONA ALIMENTARE HIDRANTI INTERIORI DIN OLZn DN=21/2"

COLONA CANALIZARE APE MENAJERE DIN PN0110

COLONA CANALIZARE APE MENAJERE DIN PN075

COLONA CANALIZARE APE PLUVIALE DIN PN0110

NUMAR COLONA MENAJERA DIAMETRU COLONA

NUMAR COLONA PLUVIALA DIAMETRU COLONA

NUMAR COLONA VENTILARE PRINCIPALA DIAMETRU COLONA

NUMAR COLONA VENTILARE SECUNDARA DIAMETRU COLONA

COLONE DE DISTRIBUITIE APA RECE, APA CALDA MENAJERA SI RECIRCULARE APA CALDA MENAJERA

BATERIE HIDRANTI INTERIORI COMPUSA DIN 2 HIDRANTI SUPRAPUSI

RIN2" ROBINET HIDRANR DN=2"

Simbol/Notatie	
CP-nr.	Numar coloana canalizare ape pluviale; Diametru coloana;
RECIRCULARE PN20/PN0110	Conducta de canalizare ape pluviale; Material si diametru conducta;
PE-RT/Al/PE-HD/ XPE	Conducta de canalizare ape menajera - propusa;
CCM	Material/diametru/ lungimea panta Canalizare/apa/Fara cos menajera - nou propusa;
S.G	Separator de grasimi - repozitionat
	Cota initiala Cota finala Cota radier

DETALIU SCURGERE CONDENS DE LA VENTILOCONVECTOARE AFERENT GRUPURILOR SANITARE PREVAZUTE CU SIFON DE PARDOSEALA

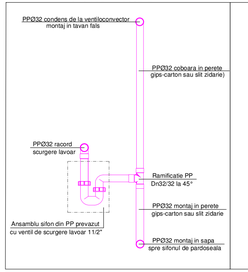

DETALIU SCURGERE CONDENS DE LA VENTILOCONVECTOARE AFERENT GRUPURILOR SNITARE CARE NU SUNT PREVAZUTE CU SIFON DE PARDOSEALA

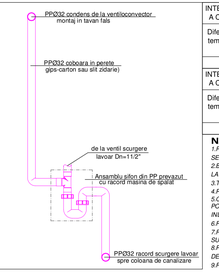

INTERVALUL DINTRE SUPORTURILE DE PRINDERE A CONDUCTELOR DE CANALIZARE DIN PP SI PVC								
Diferenta de temperatura ΔT	Diametrul conductei d (mm)							
	32	40	50	75	110	125	160	200
	Intervalul dintre suporturi in cm							
40	80	85	90	100	110	120	130	150

INTERVALUL DINTRE SUPORTURILE DE PRINDERE A CONDUCTELOR DE ALIMENTARE CU APA(PP-R)							
Diferenta de temperatura ΔT	Diametrul conductei d (mm)						
	20	25	32	40	50	63	75	90
	Intervalul dintre suporturi in cm							
40	60	75	85	90	110	125	135	140

NOTE:

1.PE COLOANELE DE APA CALDA MENAJERA SI RECIRCULARE SE VOR MONTA COMPENSATOARE DE DILATARE AXIALE
2.BATERILE DE HIDRANTI DE INCENDIU SE VOR MONTA LA COTA +0.70 FATA DE PARDOSEALA FINITA.HIDRANTII SE MONTEAZA SUPRAPUSI
3.TOATE CONDUCTELE DE APA SE VOR IZOLA ANTICONDENS CU IZOLATIE DIN ELASTOMERI DE GROSIME 6MM
4.PLANSA SE VA CITI OBLIGATORIU IMPREUNA CU PLANSELE DE DETALI ALE GRUPURILOR SANITARE
5.CONDUCTELE DE LEGATURA LA DIRECTELE SANITARE ALE APEI RECICLATE SUNT DIN TEVI TIP POLIETILENA RETICULATA PE MONTATE INGROPAT IN SISTEMUL TUB IN TUB, CU DIAMETRELE INDICATE PE PLANURILE DE DETALI
6.FIECARE RACORD DIN COLOANELE DE APA RECE SI ACM VA FI PREVAZUT CU ROBINET DE INCHIDERE
7.PE LANGA ROBINETIL MENTIONAT LA PUNCTUL 6 VOR FI PREVAZUTE SI ROBINETE COLTAR DE TIP SUBLAVOAR SI REZERVOR WC
8.RACORDUL LA COLONA DE APA VA FI PREVAZUT CU DISTRIBUITOR DIN PE, MONTAT IN GHENA, DE LA CARE SE ALIMENTEAZA INDIVIDUAL FIECARE OBIECT SANITAR
9.PE FIECARE GHENA DE INSTALATII SE MONTEAZA USI SE ACCES LA ARMATURI SI PIESELE DE CURATIRE

NOTA

Prezenta plansa contine modificarile realizate pe parcursul executiei, prin dispozitii de santier, inclusiv masurile stabilite prin expertiza tehnica la foc, elaborata de ing. Simon Vasile (dupa caz).
Plansa are notatia din proiectul tehnic, la care s-a adaugat abrevierea "AsB"

VERIFICATOR				REFERAT NR. din		
"VERIFICATORI" EXPERT	NUME	SEMNATURA	CERINTA	REFERAT - EXPERTIZA NR. / DATA		
PROIECTANT GENERAL: SC "TDO CONCEPT STUDIO" SRL CIF 31599976, J22/2213/2006			PROIECTANT SPECIALITATE: SC "ROLPROJECT" SRL CIF 18190374, J22/2979/2007	Beneficiar: CONSILIUL JUDETEAN VASLUI		Proiect nr. 15/2010 Contract nr. 2025/2010
SPECIFICATIE	NUME	SEMNATURA		REABILITARE, MODERNIZARE SI DOTARE SPITALUL JUDETEAN DE URGENTE VASLUI		
SEF PROIECT	ing. G.Catalin Oraşeanu		SCARA 1/75			Faza P.Th.
PROIECTAT	ing. Florin BABAN		2016	str. Stefan Cel Mare, nr. 233/Vaslui		
DESENAT	ing. Florin BABAN			PLAN PARTER CORP A-lat B		Plansa nr. IS-02/AsB
