NOTA:

1.PE COLOANELE DE APA CALDA MENAJERA SI RECIRCULARE
SE VOR MONTA COMPENSATOARE DE DILATARE AXIALE
2.BATERIILE DE HIDRANTI DE INCENDIU SE VOR MONTA
LA COTA +0.70 FATA DE PARDOSEALA FINITA HIDRANTII SE MONTEAZA SUPRAPUSI
3.TOATE CONDUCTELE DE APA SE VOR IZOLA ANTICONDENS CU IZOLATIE DIN ELASTOMERI DE GROSIME 6MM
4.PLANSA SE VA CITI OBLIGATORIU IMPREUNA CU PLANSELE DE DETALI ALE GRUPURILOR SANITARE
5.CONDUCTELE DE LEGATURA LA OBIECTELE SANITARE ALE APEI RECI/CALDE SUNT DIN TEVI TIP POLIETILENA RETICULATA PE MONTATE INGROPAT IN SISTEMUL TUB IN TUB, CU DIAMETRELE INDICATE PE PLANURILE DE DETALII
6.FIECARE RACORD DIN COLOANELE DE APA RECE SI ACM VA FI PREVAZUT CU ROBINET DE INCHIDERE
7.PE LANGA ROBINETUL MENTIONAT LA PUNCTUL 6 VOR FI PREVAZUTE SI ROBINETE COLTAR DE TIP SUB LAVOAR SI REZERVOR WC
8.RACORDUL LA COLOANA DE APA VA FI PREVAZUT CU DISTRIBUITOR DIN PE, MONTAT IN GHENA,
DE LA CARE SE ALIMENTEAZA INDIVIDUAL FIECARE OBIECT SANITAR
9.PE FIECARE GHEINA DE INSTALATII SE MONTEAZA USI SE ACCES LA ARMATURI SI PIESELE DE CURATIRE

LEGENDA:

PPØ32 i=1.5% — PP-TUB PENTRU CANALIZARE DIN POLIPROPILENA CU MUFA SI ETANSARE CU GARNITURA DIN ELASTOMERI, 32-DIAMETRUL CONDUCTEI,1.5%-PANTA CONDUCTEI DE CANALIZARE;

- COLOANA DISTRIBUITIE APA RECE DIN PP-R
- COLOANA DISTRIBUITIE APA CALDA MENAJERA DIN PP-R
- COLOANA RECIRCULARE APA CALDA MENAJERA DIN PP-R
- COLOANA DISTRIBUITIE APA RECE DIN PP-R
- COLOANA ALIMENTARE HIDRANTI INTERIORI DIN OLZn DN=21/2"
- COLOANA CANALIZARE APE MENAJERE DIN PPØ110
- COLOANA CANALIZARE APE MENAJERE DIN PPØ75
- COLOANA CANALIZARE APE PLUVIALE DIN PPØ110
- NUMAR COLOANA MENAJERA / DIAMETRU COLOANA
- NUMAR COLOANA PLUVIALA / DIAMETRU COLOANA
- NUMAR COLOANA VENTILARE PRINCIPALA / DIAMETRU COLOANA
- NUMAR COLOANA VENTILARE SECUNDARA / DIAMETRU COLOANA
- COLOANE DE DISTRIBUITE APA RECE, APA CALDA MENAJERA SI RECIRCULARE APA CALDA MENAJERA
- BATERIE HIDRANTI INTERIORI COMPUSA DIN 2 HIDRANTI SUPRAPUSI
- Rh2" — ROBINET HIDRANT DN=2"
- VAS DE WC DIN PORTELAN SANITAR MONTAT IN CONSOLA, CU IESIRE LATERALA SI REZERVOR INGROPAT
- CABINA DE DUS 80x80CM
- LAVOAR DIN PORTELAN SANITAR CU MONTAJ IN CONSOLA
- VAS DE WC DIN PORTELAN SANITAR CU IESIRE LATERALA/VERTICALA SI REZERVOR LA SEMINALTIME
- LAVOAR DIN PORTELAN SANITAR CU PICIOR
- CADA DE DUS 90x90CM
- CADA DE DUS PENTRU COPII
- SPALATOR DUBLU DIN INOX CU PICURATOR

INTERVALUL DINTRE SUPORTURILE DE PRINDERE A CONDUCTELOR DE CANALIZARE DIN PP SI PVC

Diferenta de temperatura ΔT	Diametrul conductei d (mm)							
	32	40	50	75	110	125	160	200
	Intervalul dintre suporturi in cm							
40	80	85	90	100	110	120	130	150

INTERVALUL DINTRE SUPORTURILE DE PRINDERE A CONDUCTELOR DE ALIMENTARE CU APA(PP-R)

Diferenta de temperatura ΔT	Diametrul conductei d (mm)							
	20	25	32	40	50	63	75	90
	Intervalul dintre suporturi in cm							
40	60	75	85	90	110	125	135	140

DETALIU SCURGERE CONDENS DE LA VENTILOCONVECTOARE AFERENT GRUPURILOR SANITARE PREVAZUTE CU SIFON DE PARDOSEALA

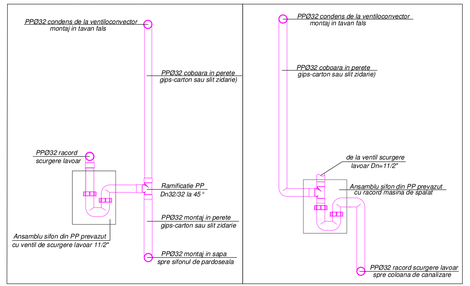

NOTA

Prezenta plansa contine modificarile realizate pe parcursul executiei, prin dispozitii de santier, inclusiv masurile stabilite prin expertiza tehnica la foc, elaborata de ing. Simon Vasile (dupa caz).
Plansa are notatia din proiectul tehnic, la care s-a adaugat abreviereа "AsB"

VERIFICATOR				REFERAT NR. din	
VERIFICATOR EXPERT	NUME	SEMNATURA	CERINTA	REFERAT / EXPERTIZA NR./ DATA	
PROIECTANT GENERAL: SC "TOD CONCEPT STUDIO" SRL CIF 23 108696, J22/ 223/2008			PROIECTANT SPECIALITATE: SC "POLIPROIECT" SRL CIF 16050370, J22/ 2376/2003	Beneficiar: CONSILIUL JUDETEAN VASLUI	Proiect nr. 15/2010 Contract nr. 2025/2010.
SPECIFICATIE	NUME	SEMNATURA		REABILITARE, MODERNIZARE SI ECHIPARE SPITALUL JUDETEAN DE URGENTE VASLUI	
SEF PROIECT	arh. G.Tutuala Oneparcu		SCARA 1/75	str. Stefan Cel Mare, nr. 233 Vaslui	Faza. P.Th.
DESENAT	ing. Florin BARAN		2016		Plansa nr. IS-OS/PaB
VERIFICAT					