NOTA:

1.PE COLOANELE DE APA CALDA MENAJERA SI RECIRCULARE SE VOR MONTA COMPENSATOARE DE DILATARE AXIALE
2.BATERIILE DE HIDRANTI DE INCENDIU SE VOR MONTA LA COTA +0.70 FATA DE PARDOSEALA FINITA.HIDRANTII SE MONTEAZA SUPRAPUSI
3.TOATE CONDUCTELE DE APA SE VOR IZOLA ANTICONDENS CU IZOLATIE DIN ELASTOMERI DE GROSIME 6MM
4.PLANSA SE VA CITI OBLIGATORIU IMPREUNA CU PLANSELE DE DETALII ALE GRUPURILOR SANITARE
5.CONDUCTELE DE LEGATURA LA OBIECTELE SANITARE ALE APEI RECICALDE SUNT DIN TEVI TIP POLIETILENA RETICULATA PE MONTATE INGROPAT IN SISTEMUL TUB IN TUB. CU DIAMETRELE INDICATE PE PLANURILE DE DETALII
6.FIECARE RACORD DIN COLOANELE DE APA RECE SI ACM VA FI PREVAZUT CU ROBINET DE INCHIDERE
7.PE LANGA ROBINETUL MENTIONAT LA PUNCTUL 6 VOR FI PREVAZUTE SI ROBINETE COLTAR DE TIP SUB LAVOAR SI REZERVOR WC
8.RACORDUL LA COLOANA DE APA VA FI PREVAZUT CU DISTRIBUITOR DIN PE, MONTAT IN GHENA, DE LA CARE SE ALIMENTEAZA INDIVIDUAL FIECARE OBIECT SANITAR
9.PE FIECARE GHENA DE INSTALATII SE MONTEAZA USI SE ACCES LA ARMATURI SI PIESELE DE CURATIRE

LEGENDA:

PP032 P=1.5%
PP-TUB PENTRU CANALIZARE DIN POLIPROPILENA CU MUFA SI ETANSARE CU GARNITURA DIN ELASTOMERI,
32-DIAMETRUL CONDUCTEI L 5%-PANTA CONDUCTEI DE CANALIZARE;

COLONA DISTRIBUITE APA RECE DIN PP-R
COLONA DISTRIBUITE APA CALDA MENAJERA DIN PP-R
COLONA RECIRCULARE APA CALDA MENAJERA DIN PP-R
COLONA DISTRIBUITE APA RECE DIN PP-R
COLONA ALIMENTARE HIDRANTI INTERIORI DIN OL2n DN=21/2"
COLONA CANALIZARE APE MENAJERE DIN PPD110
COLONA CANALIZARE APE MENAJERE DIN PPD75
COLONA CANALIZARE APE PLUVIALE DIN PPD110

NUMAR COLOANA MENAJERA DIAMETRU COLONA
NUMAR COLOANA PLUVIALA DIAMETRU COLONA
NUMAR COLOANA VENTILARE PRINCIPALA DIAMETRU COLONA
NUMAR COLOANA VENTILARE SECUNDARA DIAMETRU COLONA
COLONE DE DISTRIBUTIE APA RECE, APA CALDA MENAJERA SI RECIRCULARE APA CALDA MENAJERA
BATERIE HIDRANTI INTERIORI COMPUSA DIN 2 HIDRANTI SUPRAPUSI
RH2" ROBINET HIDRANR DN=2"

VAS DE WC DIN PORTELAN SANITAR MONTAT IN CONSOLA, CU IESIRE LATERALA SI REZERVOR INGROPAT
CABINA DE DUS 80x80CM
LAVOAR DIN PORTELAN SANITAR CU MONTAJ IN CONSOLA
VAS DE WC DIN PORTELAN SANITAR CU IESIRE LATERALA/VERTICALA SI REZERVOR LA SEMINALTIME
LAVOAR DIN PORTELAN SANITAR CU PICIOR
CADA DE DUS 90x90CM
CADA DE DUS PENTRU COPII
SPALATOR DUBLU DIN INOX CU PICURATOR

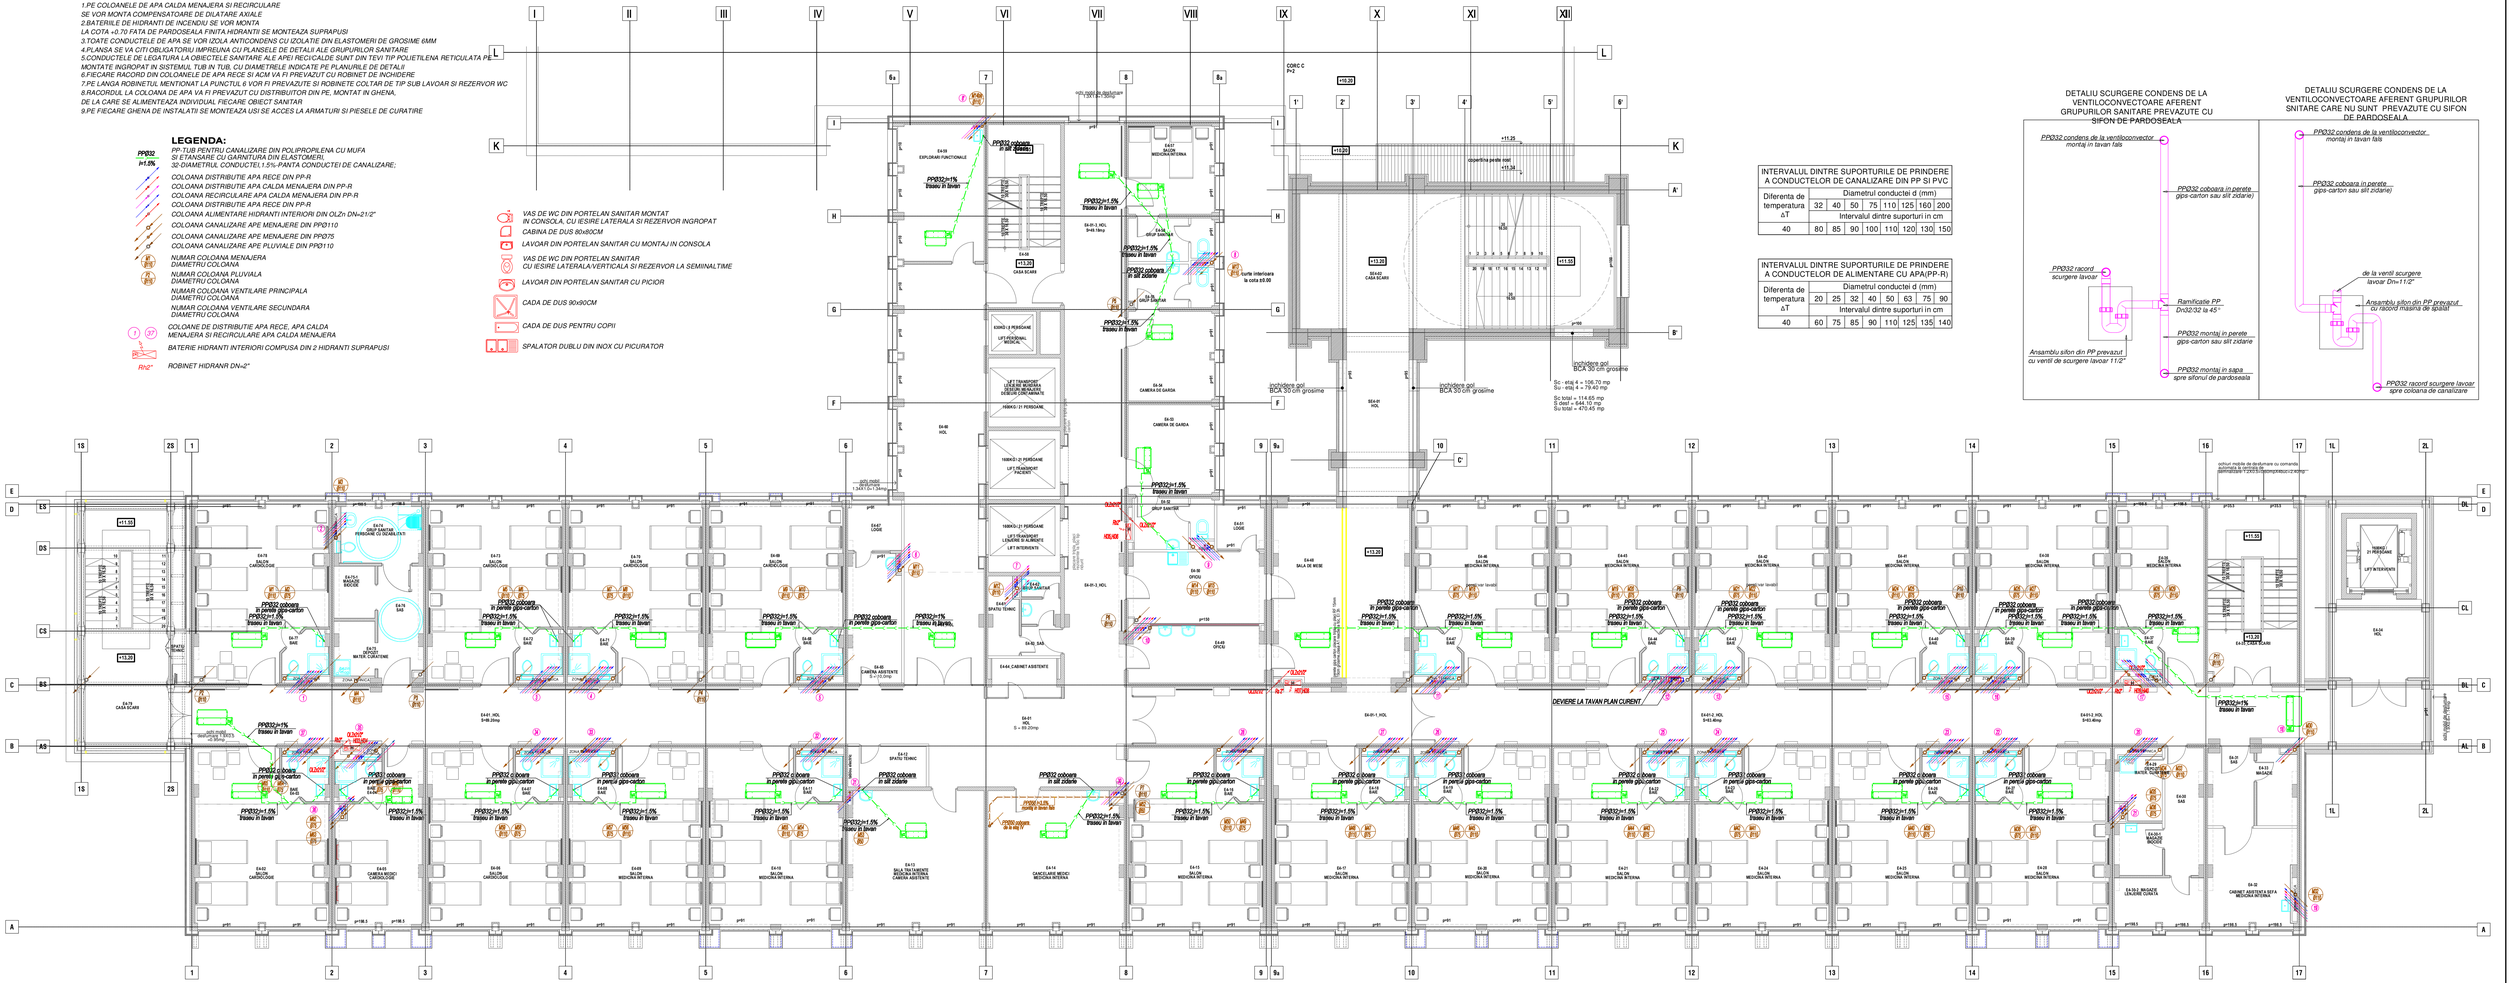

DETALIU SCURGERE CONDENS DE LA VENTILOCONVECTOARE AFERENT GRUPURILOR SANITARE PREVAZUTE CU SIFON DE PARDOSEALA

INTERVALUL DINTRE SUPORTURILE DE PRINDERE A CONDUCTELOR DE CANALIZARE DIN PP SI PVC							
Diferenta de temperatura ΔT	Diametrul conductei d (mm)						
	32	40	50	75	110	125	160	200
	Intervalul dintre suporturi in cm							
40	80	85	90	100	110	120	130	150

INTERVALUL DINTRE SUPORTURILE DE PRINDERE A CONDUCTELOR DE ALIMENTARE CU APA(PP-R)							
Diferenta de temperatura ΔT	Diametrul conductei d (mm)						
	20	25	32	40	50	63	75	90
	Intervalul dintre suporturi in cm							
40	60	75	85	90	110	125	135	140

NOTA

Prezenta plansa contine modificarile realizate pe parcursul executiei, prin dispozitii de santier, inclusiv masurile stabilite prin expertiza tehnica la foc, elaborata de ing. Simon Vasile (dupa caz).
Plansa are notatia din proiectul tehnic, la care s-a adaugat abrevierea "AsB"

VERIFICATOR				REFERAT NR.	din
VERIFICATORI EXPERTI	NUME	SEMNATURA	CERINTA	REFERAT / EXPERTIZA NR./ DATA	
PROIECTANT GENERAL: SC "TOD CONCEPT STUDIO" SRL CIF 23 108696, J22/ 223/2008			PROIECTANT SPECIALITATE: SC "INOLPROIECT" SRL CIF 18050370, J22/ 2578/2005	Beneficiar: CONSILIUL JUDETEAN VASLUI	Proiect nr. 15/2010 Contract nr. 2025/2010.
SPECIFICATIE	NUME	SEMNATURA		REABILITARE, MODERNIZARE SI ECHIPARE SPITALUL JUDETEAN DE URGENTE VASLUI	
SEF PROIECT	arh. G.Tutuala Onuporaci		SCARA 1/75	str. Stefan Cel Mare, nr. 233 Vaslui	Faza. P.Th.
PROIECTAT	ing. Florin BARAN			PLAN ETAJ 4 CORP A si B - SYSTEMUL DE STAVILE SIN/TUNDE -	Plansa nr. IS-05/PlaB
DESENAT	ing. Florin BARAN		2016		
VERIFICAT					