NOTA:

1.PE COLOANELE DE APA CALDA MENAJERA SI RECIRCULARE
SE VOR MONTA COMPENSATOARE DE DILATARE AXIALE
2.BATERIILE DE HIDRANTI DE INCENDIU SE VOR MONTA
LA COTA +0.70 FATA DE PARDOSEALA FINITA HIDRANTII SE MONTEAZA SUPRAPUSI
3.TOATE CONDUCTELE DE APA SE VOR IZOLA ANTICONDENS CU IZOLATIE DIN ELASTOMERI DE GROSIME 6MM
4.PLANSA SE VA CITI OBLIGATORIU IMPREUNA CU PLANSELE DE DETALI ALE GRUPURILOR SANITARE
5.CONDUCTELE DE LEGATURA LA OBIECTELE SANITARE ALE APEI RECI/CALDE SUNT DIN TEVI TIP POLIETILENA RETICULATA PE MONTATE INGROPAT IN SISTEMUL TUB IN TUB, CU DIAMETRELE INDICATE PE PLANURILE DE DETALIU
6.FIECARE RACORD DIN COLOANELE DE APA RECE SI ACM VA FI PREVAZUT CU ROBINET DE INCHIDERE
7.PE LANGA ROBINETUL MENTIONAT LA PUNCTUL 6 VOR FI PREVAZUTE SI ROBINETE COLTAR DE TIP SUB LAVOAR SI REZERVOR WC
8.RACORDUL LA COLOANA DE APA VA FI PREVAZUT CU DISTRIBUITOR DIN PE, MONTAT IN GHENA,
DE LA CARE SE ALIMENTEAZA INDIVIDUAL FIECARE OBIECT SANITAR
9.PE FIECARE GHENA DE INSTALATII SE MONTEAZA USI SE ACCES LA ARMATURI SI PIESELE DE CURATIRE

LEGENDA:

PP032 l=1.5% — PP-TUB PENTRU CANALIZARE DIN POLIPROPILENA CU MUFA SI ETANSARE CU GARNITURA DIN ELASTOMERI, 33-DIAMETRUL CONDUCTEI,1.5%-PANTA CONDUCTE DE CANALIZARE;

- COLOANA DISTRIBUITE APA RECE DIN PP-R
- COLOANA DISTRIBUITE APA CALDA MENAJERA DIN PP-R
- COLOANA RECIRCULARE APA CALDA MENAJERA DIN PP-R
- COLOANA DISTRIBUITE APA RECE DIN PP-R
- COLOANA ALIMENTARE HIDRANTI INTERIORI DIN OLZn DN=21/2"
- COLOANA CANALIZARE APE MENAJERE DIN PP0110
- COLOANA CANALIZARE APE MENAJERE DIN PP075
- COLOANA CANALIZARE APE PLUVIALE DIN PP0110
- NUMAR COLOANA MENAJERA DIAMETRU COLOANA
- NUMAR COLOANA PLUVIALA DIAMETRU COLOANA
- NUMAR COLOANA VENTILARE PRINCIPALA DIAMETRU COLOANA
- NUMAR COLOANA VENTILARE SECUNDARA DIAMETRU COLOANA
- COLOANA DE DISTRIBUITE APA RECE, APA CALDA MENAJERA SI RECIRCULARE APA CALDA MENAJERA
- BATERIE HIDRANTI INTERIORI COMPUSA DIN 2 HIDRANTI SUPRAPUSI
- ROBINET HIDRANR DN=2"

- VAS DE WC DIN PORTELAN SANITAR MONTAT IN CONSOLA, CU IESIRE LATERALA SI REZERVOR INGROPAT
- CABINA DE DUS 80x80CM
- LAVOAR DIN PORTELAN SANITAR CU MONTAJ IN CONSOLA
- VAS DE WC DIN PORTELAN SANITAR CU IESIRE LATERALA/VERTICALA SI REZERVOR LA SEMINALTIME
- LAVOAR DIN PORTELAN SANITAR CU PICIOR
- CADA DE DUS 90x90CM
- CADA DE DUS PENTRU COPII
- SPALATOR DUBLU DIN INOX CU PICURATOR

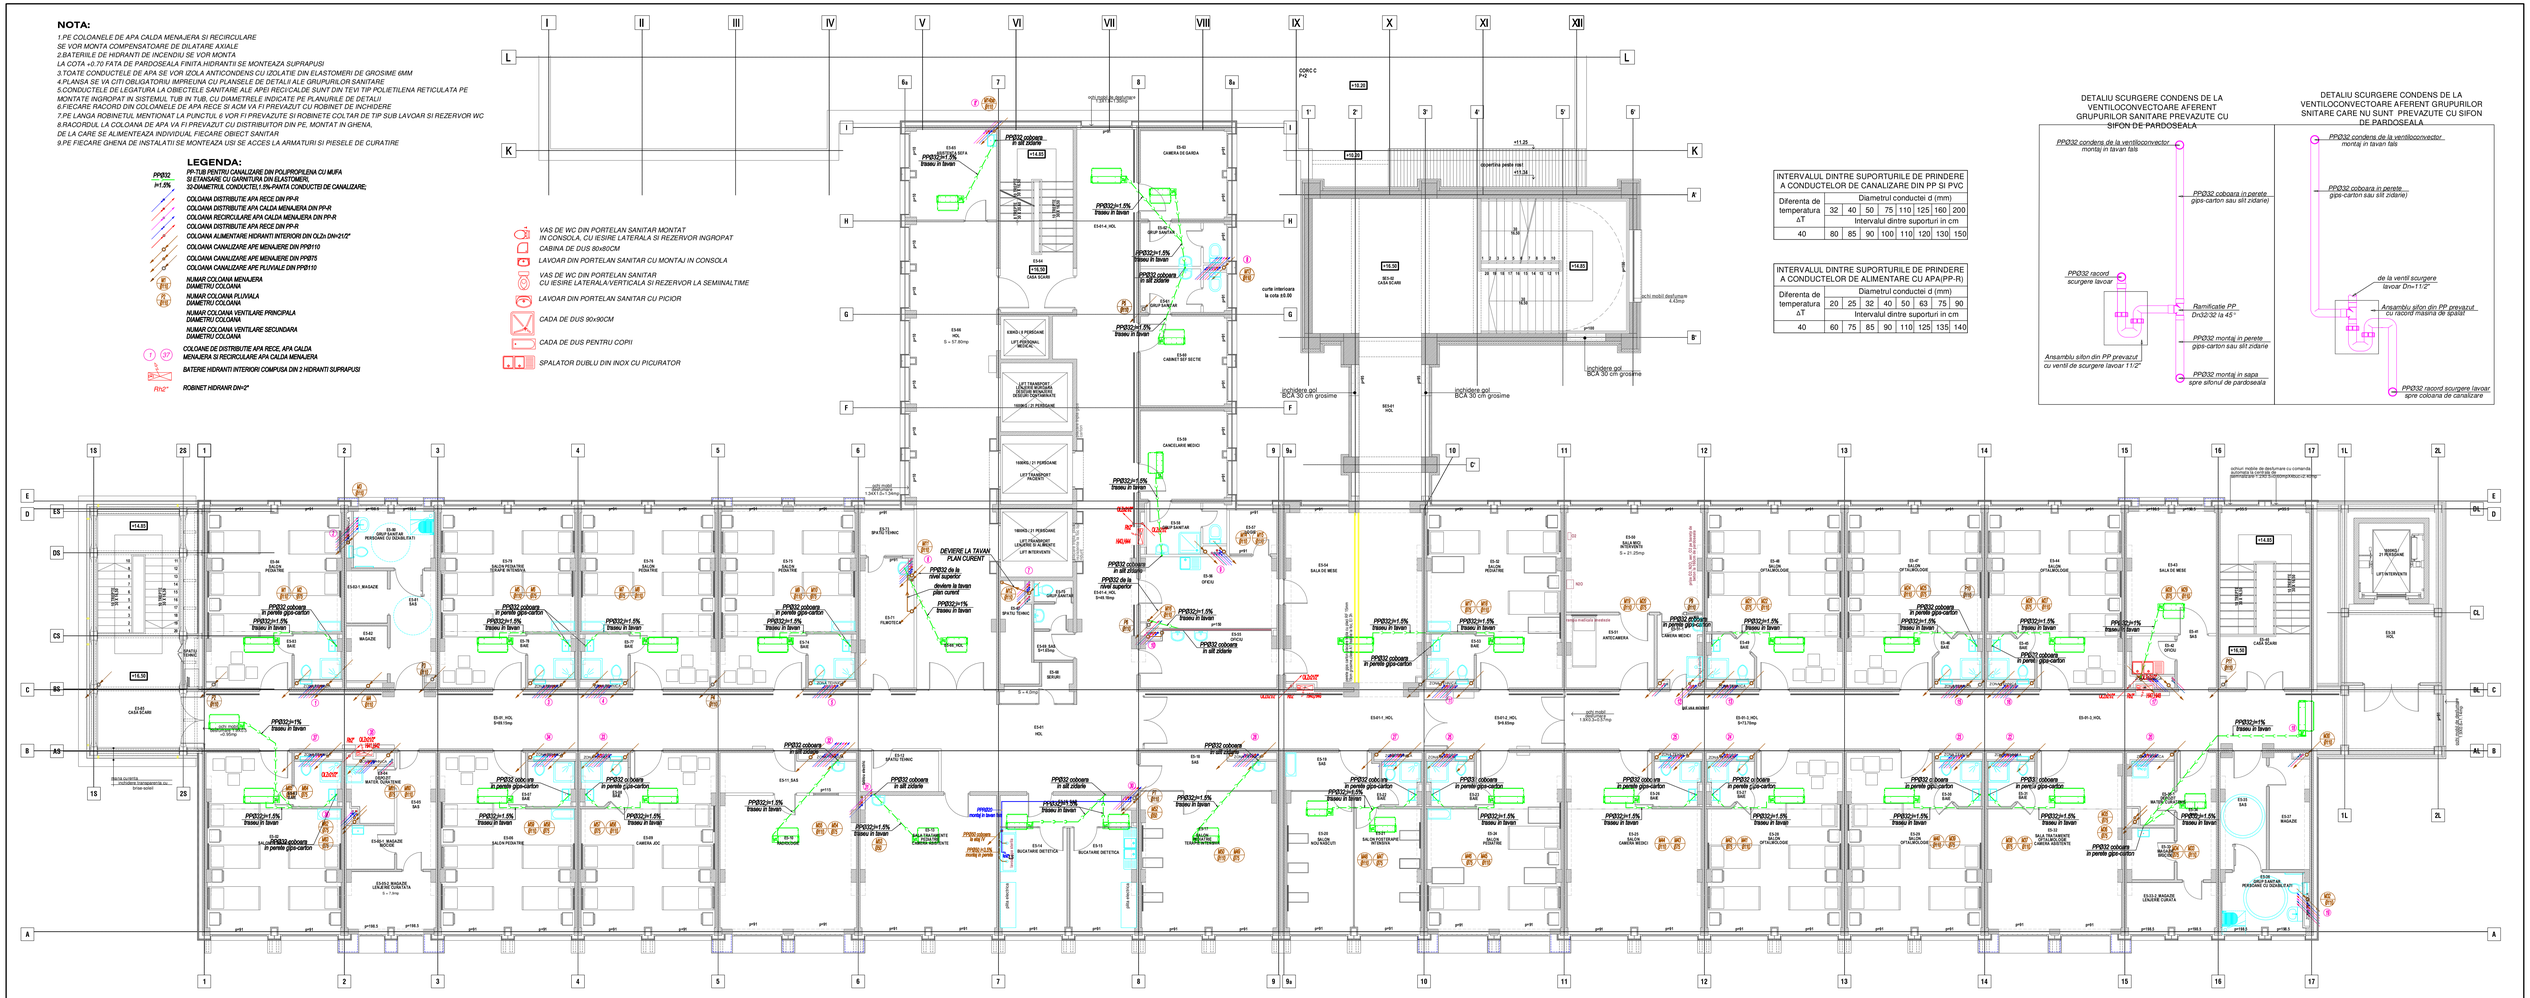
DEVIERE LA TAVAN
PLAN CURENT
PP032 coborare in sist ziidarie
PP032 coborare in perete gips-carton
PP032 la nivel superior devine la tavan plan curent
PP032 de la nivel superior la tavan
PP032 montaj in sapa spre sifonul de pardoseala
PP032 montaj in tavan fals
PP032 coborare la sig !!
PP032 montaj in perete
PP032 montaj la sig !!
PP032 montaj la tavan
PP032 montaj la tavan
PP032 montaj la tavan