NOTA:CONDUCTELE DE CANALIZARE VOR FI DIN GAMA FONOABSORBANTA

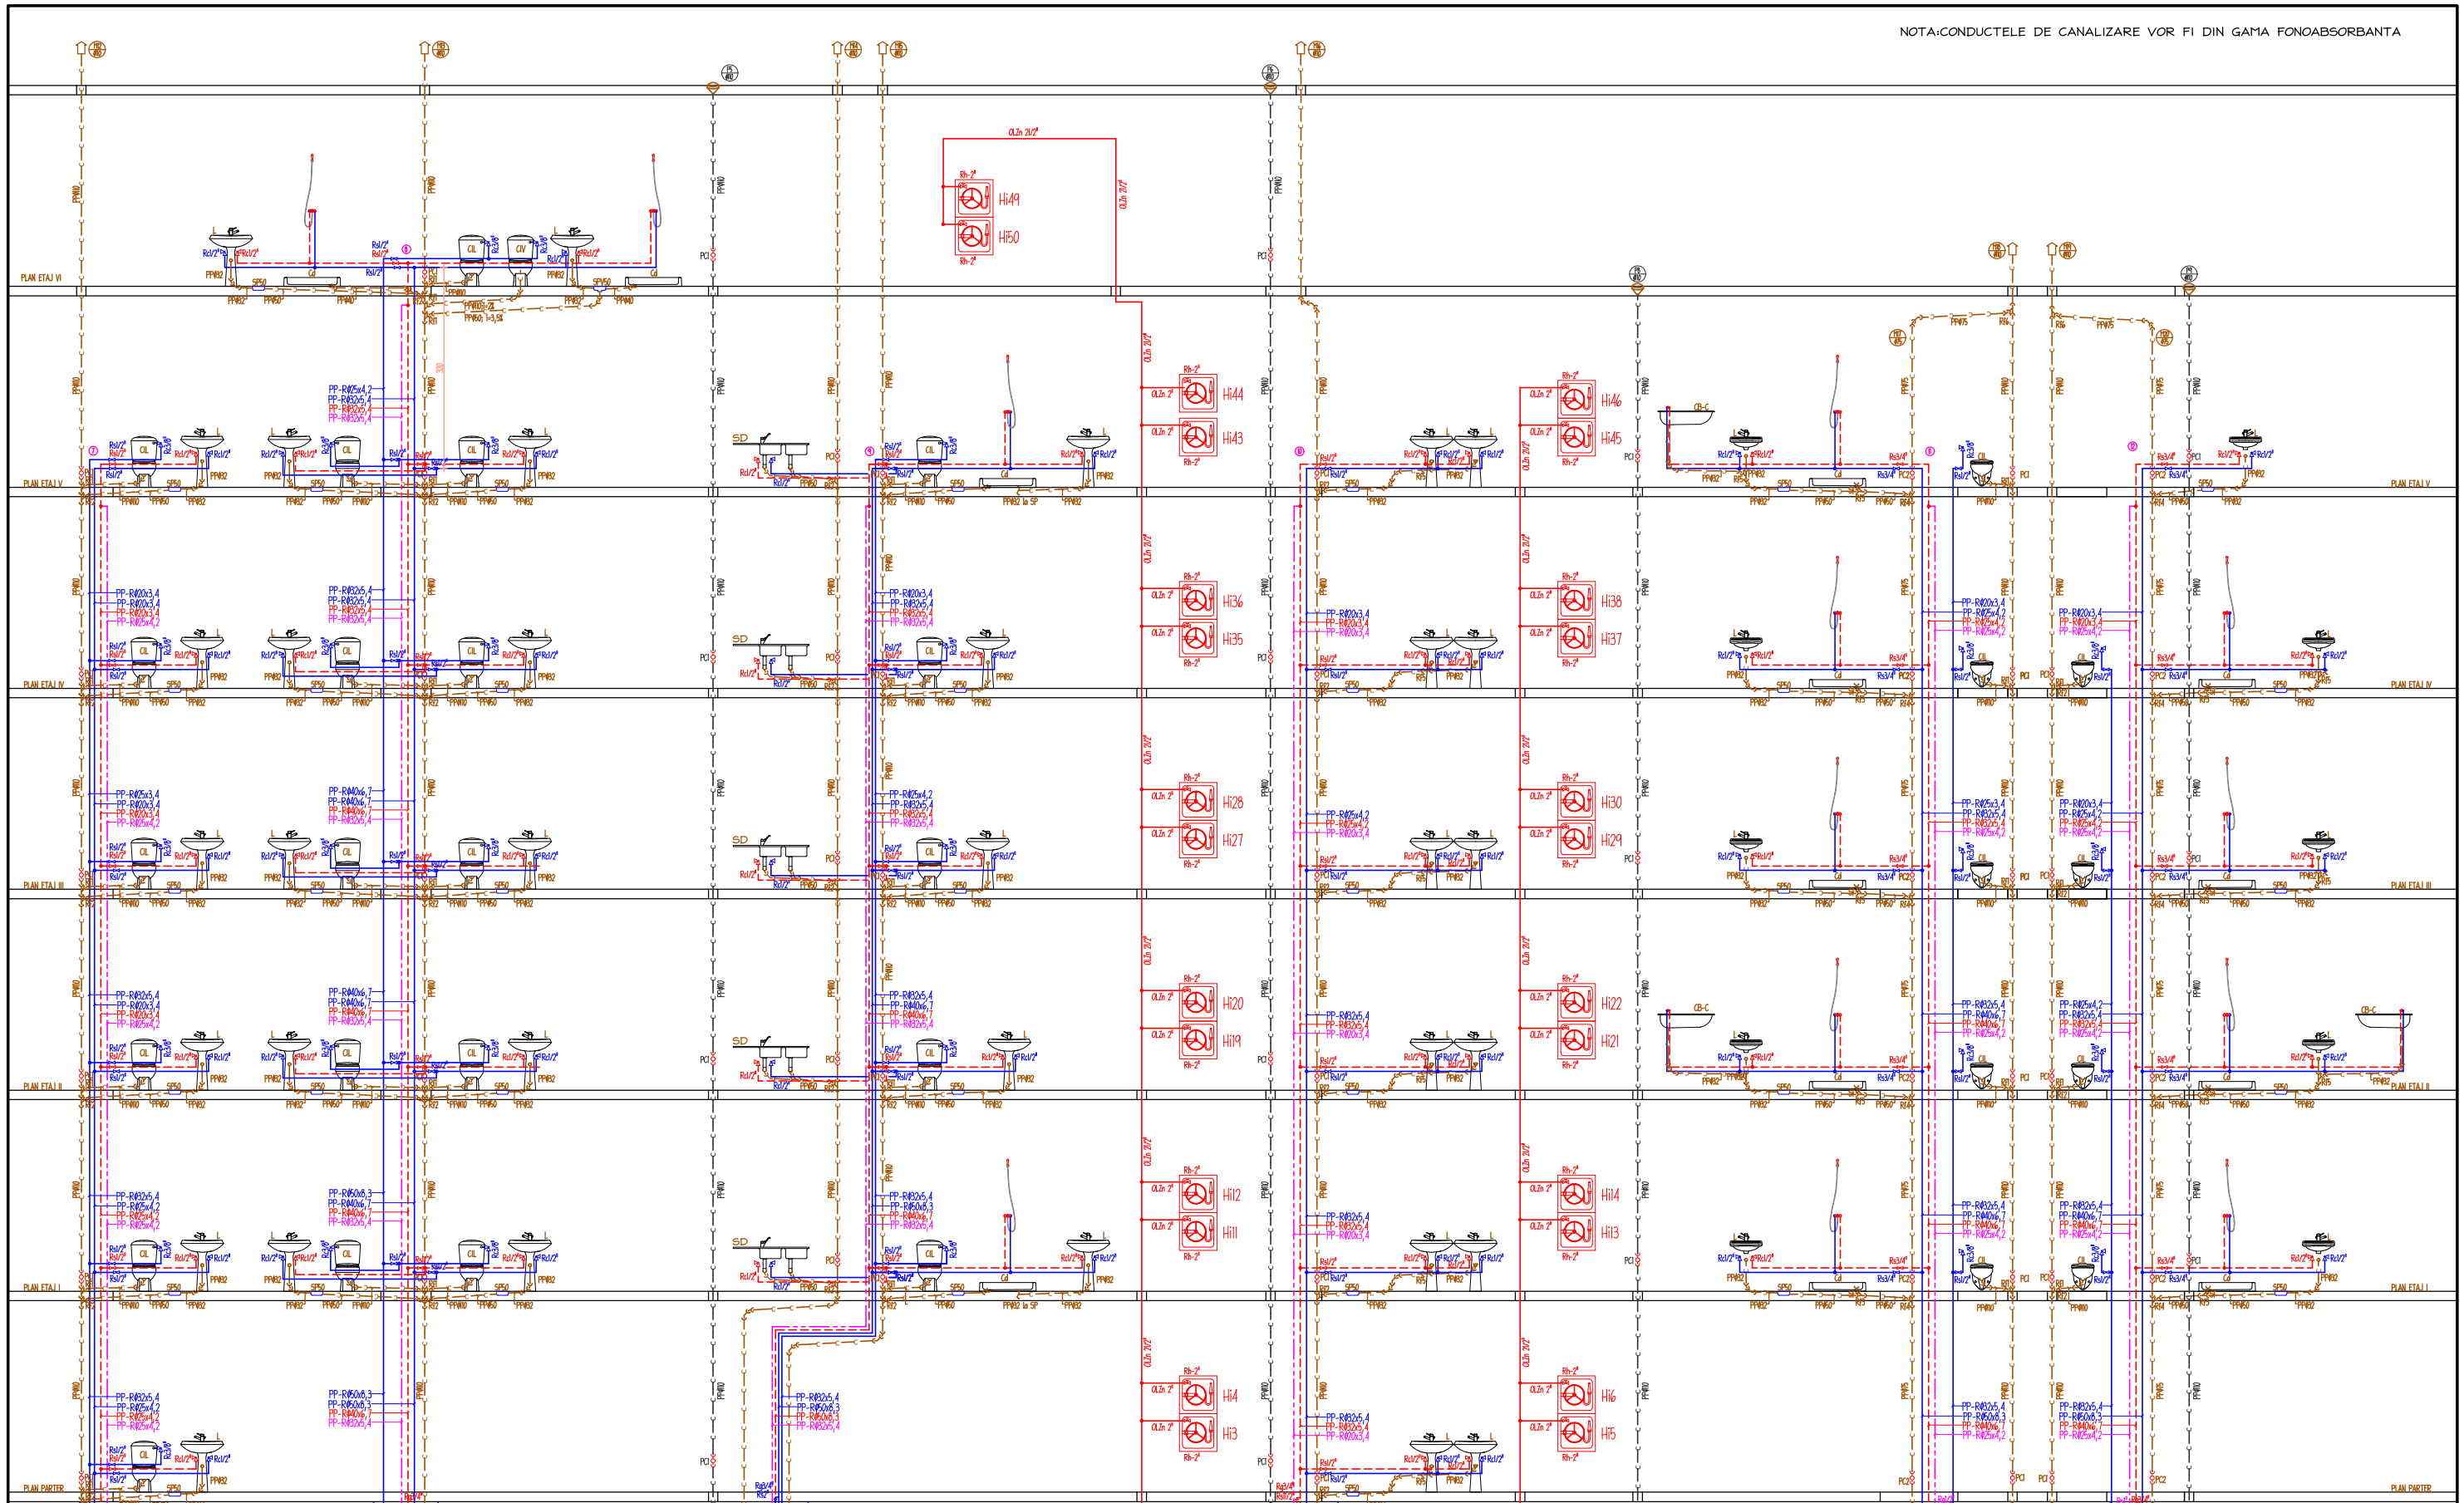
PLAN ETAJ VI
PLAN ETAJ V
PLAN ETAJ IV
PLAN ETAJ III
PLAN ETAJ II
PLAN ETAJ I
PLAN PARTER
Hi49
Hi50
Hi44
Hi43
Hi46
Hi45
Hi36
Hi35
Hi38
Hi37
Hi27
Hi30
Hi29
Hi20
Hi19
Hi22
Hi21
Hi12
Hi11
Hi14
Hi13
Hi4
Hi3
Hi6
Hi5
SD
CB-C
PP-RØ25x4,2
PP-RØ20x3,4
PP-RØ25x5,4
PP-RØ40x6,7
PP-RØ50x8,3
PP-RØ32x5,4
