NOTA:CONDUCTELE DE CANALIZARE VOR FI DIN GAMA FONOABSORBANTA

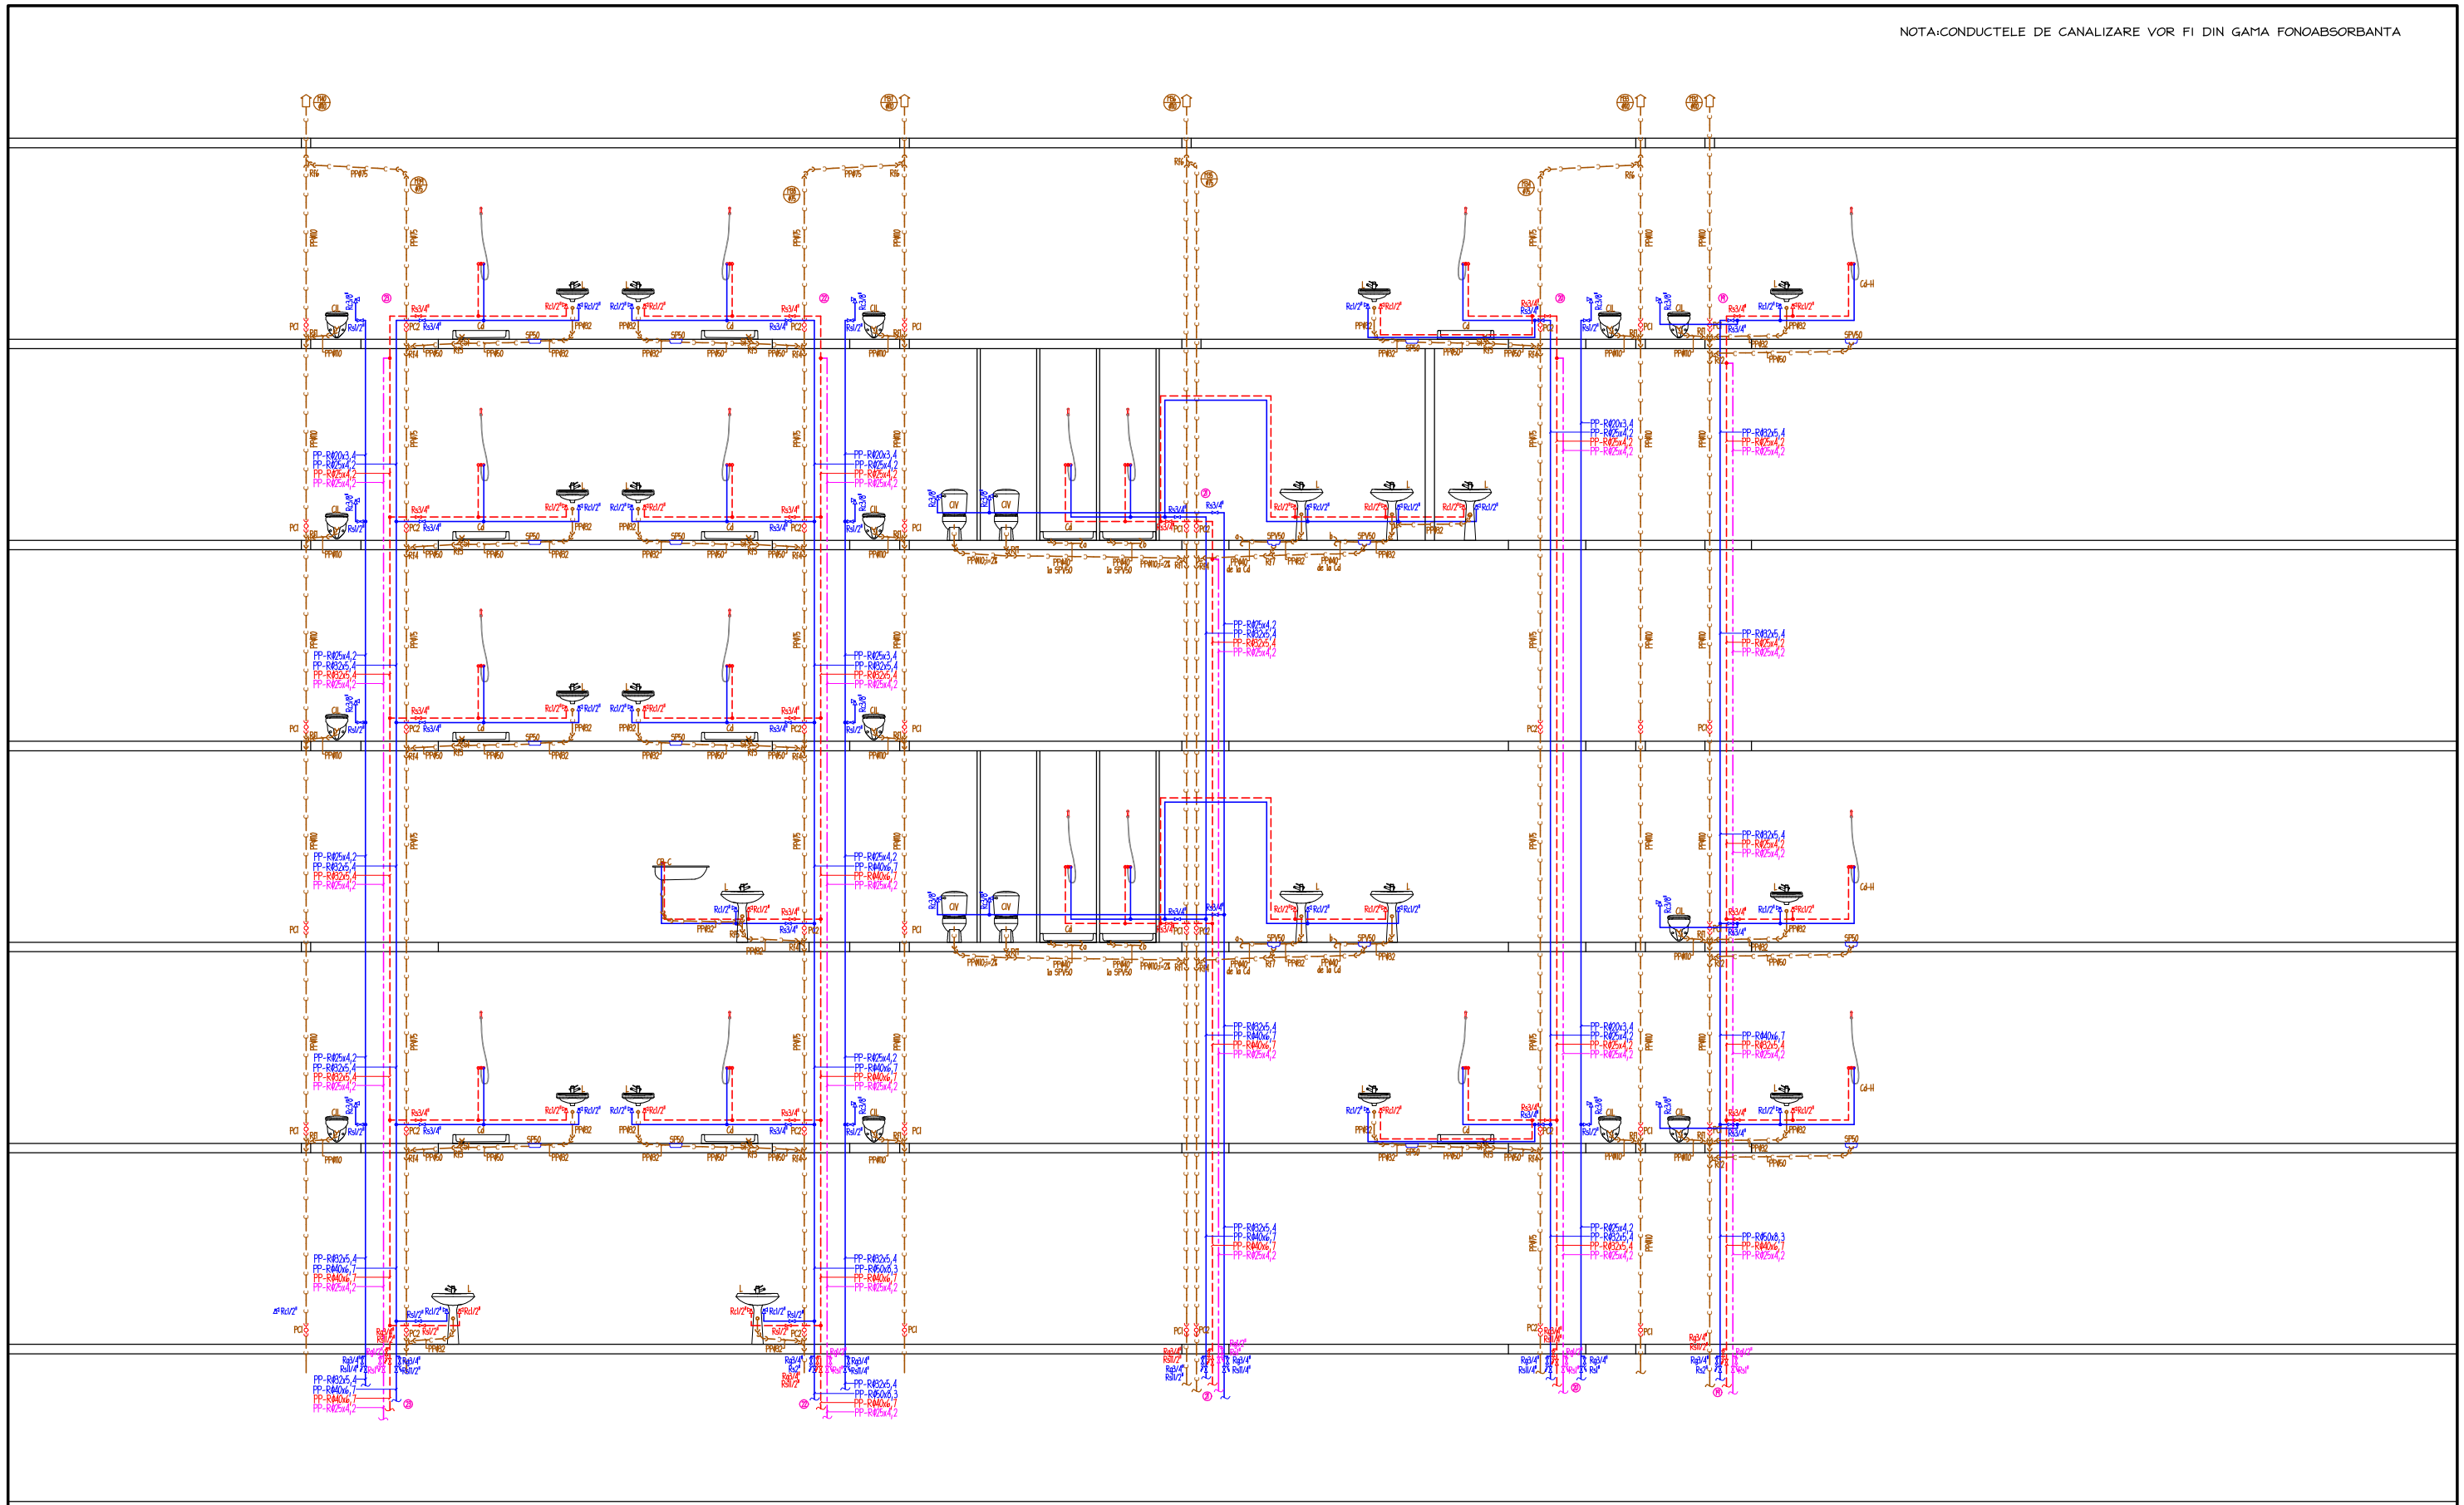

LEGENDA:

- COLOANA DE DISTRIBUTIE APA RECE DIN PP-R
- COLOANA DE DISTRIBUTIE APA CALDA DIN PP-R
- CONDUCTA DE RECIRCULARE APA CALDA DIN PP-R
- COLOANA ALIMENTARE HIDRANTI INTERIORI DIN OLZn DN=21/2"
- COLOANA CANALIZARE APE MENAJERE DIN PPØ110
- COLOANA CANALIZARE APE PLUVIALE DIN PPØ110
- PC1, PC2 — PIESA DE CURATIRE DIN PP D=110mm
- PC3 — PIESA DE CURATIRE DIN PP D=50mm
- PPØ110 — TEAVA DIN POLIPROPILENA IGNIFUGA PENTRU CANALIZARE D=110mm
- Rc3/8" — ROBINET COLTAR CU CAP SFERIC De=3/8"
- Rc1/2" — ROBINET COLTAR SUB LAVOAR De=1/2"
- Rc1/2" — ROBINET COLTAR SUB LAVOAR De=1/2"
- COLECTOR DE TERASA APE PLUVIALE
- CACIULA DE VENTILARE COLOANE MENAJERE

- SPALATOR DUBLU DIN INOX CU PICURATOR
- VAS DE WC DIN PORTELAN SANITAR CU IESIRE LATERALA/VERTICALA SI REZERVOR LA SEMIINALTIME
- VAS DE WC DIN PORTELAN SANITAR MONTAT IN CONSOLA, CU IESIRE LATERALA SI REZERVOR INGROPAT
- LAVOAR DIN PORTELAN SANITAR MONTAT IN CONSOLA
- CADA DE DUS 90x90CM
- CABINA DE DUS 80x80CM
- LAVOAR DIN PORTELAN SANITAR CU PICIOR

- M1 / Ø110 — NUMAR COLOANA MENAJERA / DIAMETRU COLOANA
- P1 / Ø110 — NUMAR COLOANA PLUVIALA / DIAMETRU COLOANA
- 1 / 37 — COLOANE DE DISTRIBUTIE APA RECE, APA CADA / MENAJERA SI RECIRCULARE APA CALDA MENAJERA
- SP50 — SIFON DE PARDOSEALA DN50, COMBINAT CU IESIRE LATERALA
- SPV50 — SIFON DE PARDOSEALA DN50, COMBINAT CU IESIRE VERTICALA

- Rf1 — RAMIFICATIE EGALA DIN PP, DN=110/110
- Rf2 — RAMIFICATIE REDUSA DIN PP, DN=110/50
- Rf3 — RAMIFICATIE REDUSA DIN PP, DN=50/40
- Rf4 — RAMIFICATIE REDUSA DIN PP, DN=75/50
- Rf5 — RAMIFICATIE EGALA DIN PP, DN=32/32
- Rf6 — RAMIFICATIE REDUSA DIN PP, DN=110/75
- Rf7 — RAMIFICATIE EGALA DIN PP, DN=50/50

NOTA

Prezenta plansa contine modificarile realizate pe parcursul executiei, prin dispozitii de santier, indusiv masurile stabilite prin expertiza tehnica la foc, elaborata de ing. Simon Vasile (dupa caz).
Plansa are notatia din proiectul tehnic, la care s-a adaugat abrevierea "AsB"

VERIFICATOR				REFERAT NR. din	
VERIFICATOR EXPERT	NUME	SEMNATURA	CERINTA	REFERAT / EXPERTIZA NR. / DATA	
PROIECTANT GENERAL: SC "TDD CONCEPT STUDIO" SRL CIF 23108690, J22/ 223/2008			PROIECTANT SPECIALITATE SC "ROLPROIECT" SRL CIF 18050370, J22/ 2578/2005	Beneficiar CONSILIUL JUDETEAN VASLUI	Proiect nr. 15/2010
					Contract nr. 2025/2010
SPECIFICATIE	NUME	SEMNATURA	SCARA %	REABILITARE, MODERNIZARE SI ECHIPARE SPITALUL JUDETEAN DE URGENTE VASLUI str. Stefan Cel Mare, nr. 233,Vaslui	Faza. PTh
SEF PROIECT	arh. G.Tanjala Ostapovici				
PROIECTAT	ing. Florin BARAN				
DESENAT	ing. Florin BARAN		2016	SCHEMA COLOANELOR M32...M40. - instalatii sanitare interioare -	Plansa nr. S-13/AsB
VERIFICAT					