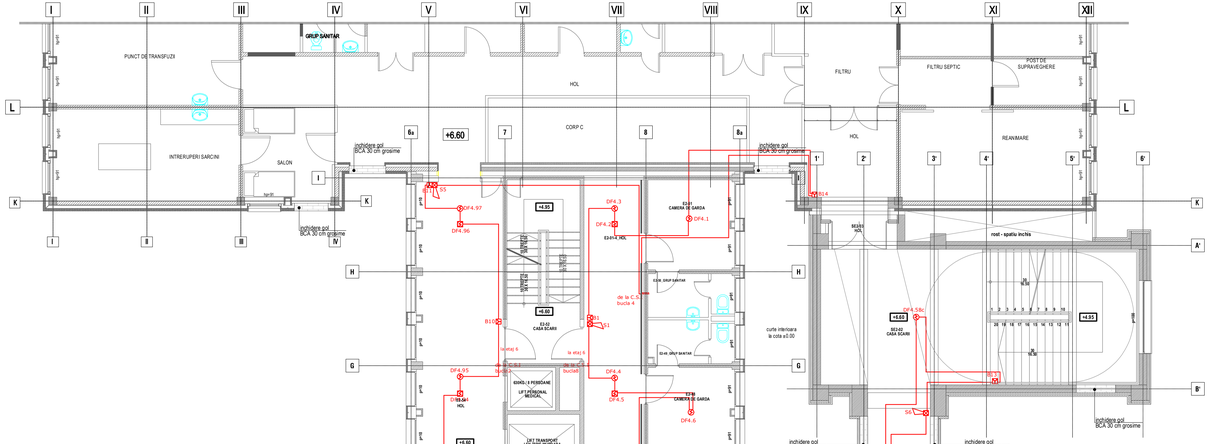
PUNCT DE TRANSFUZIE
GRUP SANITAR
HOL
FILTRU
FILTRU SEPTIC
POST DE SUPRAVEGHERE
INTRERUPERI SARCINI
SALON
CORP C
REANIMARE
+6.60
+4.85
+4.20
+3.20
+2.20
+0.60
+0.00
E2-02 CASA SCARII
E2-03 CAMERA DE GARDA
E2-04 GRUP SANITAR
E2-05 GRUP SANITAR
E2-06 CAMERA DE GARDA
E2-07 CAMERA DE GARDA
E2-08 CAMERA DE GARDA
curte interioara la cota ±0.00
rost - spatiu inchis
SCARA NOU
SCARA VECHE
ASCENSOR
LIFT TRANSPORT LEGATURI BOLNAVI DESELUIRI CAMERE
LIFT TRANSPORT PACIENTI
LIFT INTERVENTII
LIFT CENTRAL MEDICAL
SPATIU TEHNIC
GRUP SANITAR
E2-09 SALON OBSTETRICA
E2-10 SALON OBSTETRICA
E2-11 SALON OBSTETRICA
E2-12 SALON OBSTETRICA
E2-13 CABINET ASISTENTE
E2-14 CABINET MEDIC
E2-15 SALA TRATAMENT
E2-16 SAS
E2-17 CAMERA ASISTENTEI SECTIE OBSTETRICA
E2-18 SAS
E2-19 SALON NEONATOLOGIE
E2-20 SALON NEONATOLOGIE
E2-21 SALON NEONATOLOGIE
E2-22 REANIMARE NEONATALA
E2-23 SALON PRIMIRE MOU-NASCUTI
E2-24 SALA DE CONSILIERE
E2-25 SECTOR PREMATURI
E2-26 MAGAZIE
E2-27 MAGAZIE
E2-28 MAGAZIE
E2-29 MAGAZIE
E2-30 MAGAZIE
E2-31 CASA SCARII
E2-32 BUCATARIE pila electrica
E2-33 CABINET ASISTENTE
E2-34 SALA DE MESE
E2-35 SAS
E2-36 SAS
