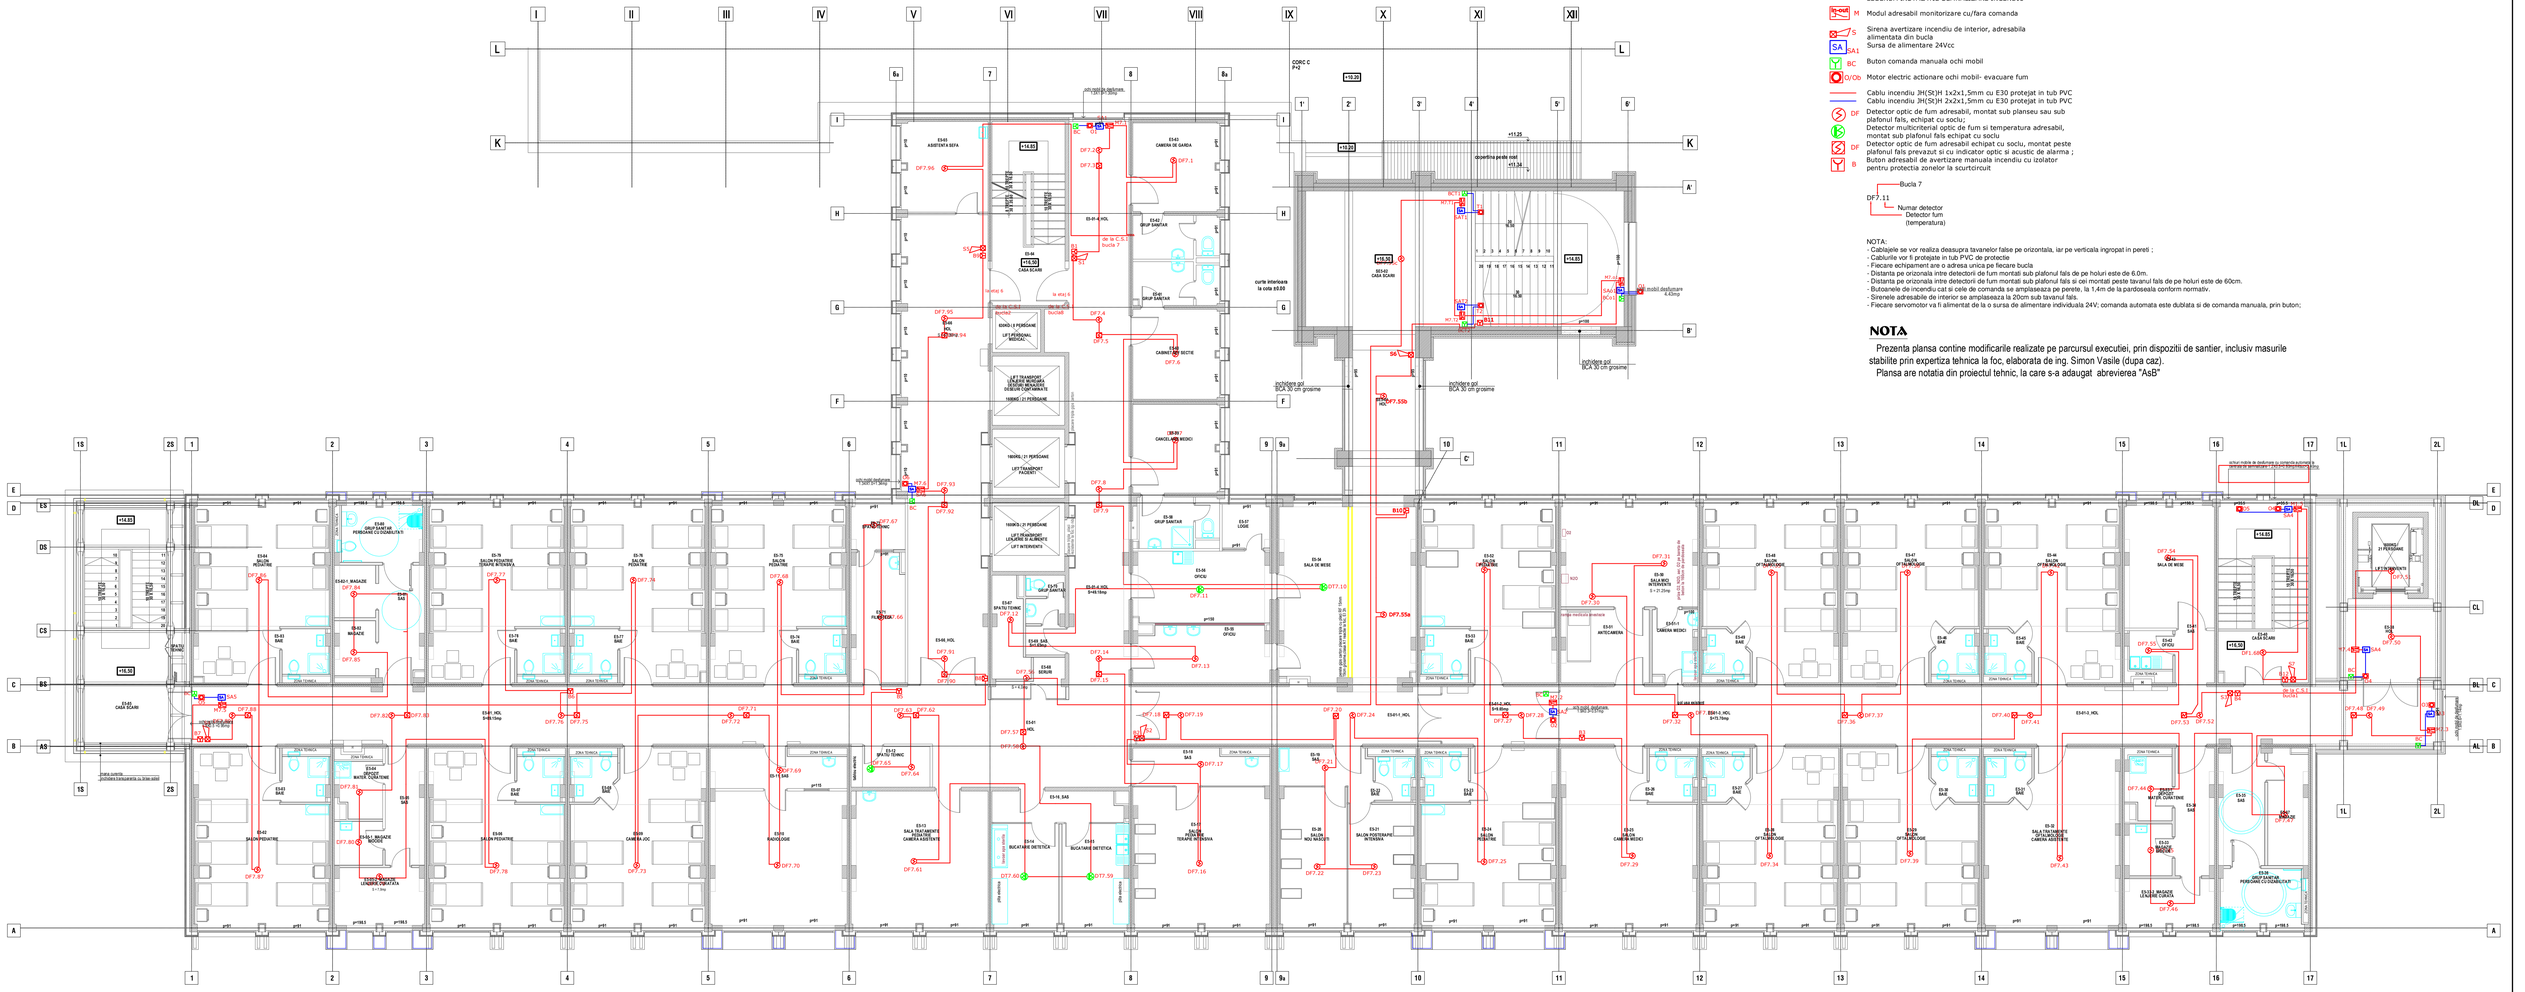

LEGENDA INSTALATIE SEMNALIZARE INCENDIU

- M — Modul adresabil monitorizare cu/fara comanda
- S — Sirena avertizare incendiu de interior, adresabila
- SA — Sursa de alimentare 24Vcc; SA1 — alimentata din bucla
- BC — Buton comanda manuala ochi mobil
- O/Ob — Motor electric actionare ochi mobil- evacuare fum
- Cablu incendiu JH(St)H 1x2x1,5mm cu E30 protejat in tub PVC
- Cablu incendiu JH(St)H 2x2x1,5mm cu E30 protejat in tub PVC
- DF — Detector optic de fum adresabil, montat sub planseu sau sub plafonul fals, echipat cu soclu;
- Detector multicriterial optic de fum si temperatura adresabil, montat sub plafonul fals echipat cu soclu
- DF — Detector optic de fum adresabil echipat cu soclu, montat peste plafonul fals prevazut si cu indicator optic si acustic de alarma ;
- B — Buton adresabil de avertizare manuala incendiu cu izolator pentru protectia zonelor la scurtcircuit

Bucla 7
DF7.11
Numar detector
Detector fum (temperatura)

NOTA:
- Cablajele se vor realiza deasupra tavanelor false pe orizontala, iar pe verticala ingropat in pereti ;
- Cablurile vor fi protejate in tub PVC de protectie
- Fiecare echipament are o adresa unica pe fiecare bucla
- Distanta pe orizonala intre detectorii de fum montati sub plafonul fals de pe holuri este de 6.0m.
- Distanta pe orizonala intre detectorii de fum montati sub plafonul fals si cei montati peste tavanul fals de pe holuri este de 60cm.
- Butoanele de incendiu cat si cele de comanda se amplaseaza pe perete, la 1.4m de la pardoseala conform normativ.
- Sirenele adresabile de interior se amplaseaza la 20cm sub tavanul fals.
- Fiecare servomotor va fi alimentat de la o sursa de alimentare individuala 24V; comanda automata este dublata si de comanda manuala, prin buton;

NOTA

Prezenta plansa contine modificarile realizate pe parcursul executiei, prin dispozitii de santier, inclusiv masurile stabilite prin expertiza tehnica la foc, elaborata de ing. Simon Vasile (dupa caz).

Plansa are notatia din proiectul tehnic, la care s-a adaugat abrevierea "AsB"

VERIFICATOR				REFERAT NR.	da	
VERIFICATOR EXPERT	NUME	SEMNATURA	CERINTA	REFERAT / EXPERTIZA NR. / DATA		
PROIECTANT GENERAL			PROIECTANT SPECIALITATE	Beneficiar		Proiect nr. 15/2010.
SC "TDD CONCEPT STUDIO" SRL CIF 23166490, J22/ 2126/06			SC "ROLPROIECT" SRL CIF 18500370, J22/ 2378/2005	CONSILIUL JUDETEAN VASLUI		Contract nr. 2025/2010.
SPECIFICATIE	NUME	SEMNATURA		REABILITARE, MODERNIZARE SI ECHIPARE SPITALUL JUDETEAN DE URGENTE VASLUI		Faza.
SEF PROIECT	arh. G.Tanjala Dragoscu		SCARA 1/75	str. Stefan Cel Mare nr. 215,Vaslui		P.Th.
PROIECTAT	ing. Florin BARAN		2016	PLAN ETAJ 5 CORP A si B - INSTALATII SEMNALIZARE INCENDIU -		Plansa nr. SI-06/AsB
DESENAT	ing. Florin BARAN					
VERIFICAT						