LEGENDA INSTALATIE SEMNALIZARE INCENDIU

- M — Modul adresabil monitorizare cu/fara comanda
- S — Sirena avertizare incendiu de interior, adresabila alimentata din bucla
- SA1 — Sursa de alimentare 24Vcc
- BC — Buton comanda manuala ochi mobil
- O/Ob — Motor electric actionare ochi mobil- evacuare fum
- Cablu incendiu JH(St)H 1x2x1,5mm cu E30 protejat in tub PVC
- Cablu incendiu JH(St)H 2x2x1,5mm cu E30 protejat in tub PVC
- DF — Detector optic de fum adresabil, montat sub planseu sau sub plafonul fals, echipat cu soclu;
- DF — Detector optic de fum adresabil echipat cu soclu, montat peste plafonul fals prevazut si cu indicator optic si acustic de alarma ;
- B — Buton adresabil de avertizare manuala incendiu cu izolator pentru protectia zonelor la scurtcircuit

DF8.11
- Bucla 8
- Numar detector
- Detector fum (temperatura)

NOTA:
- Cablajele se vor realiza deasupra tavanelor false pe orizontala, iar pe verticala ingropat in pereti ;
- Cablurile vor fi protejate in tub PVC de protectie
- Fiecare echipament are o adresa unica pe fiecare bucla
- Distanta pe orizonala intre detectorii de fum montati sub plafonul fals de pe holuri este de 6.0m.
- Distanta pe orizonala intre detectorii de fum montati sub plafonul fals si cei montati peste tavanul fals de pe holuri este de 60cm.
- Butoanele de incendiu cat si cele de comanda se amplaseaza pe perete, la 1,4m de la pardoseala conform normativ.
- Sirenele adresabile de interior se amplaseaza la 20cm sub tavanul fals.
- Fiecare servomotor va fi alimentat de la o sursa de alimentare individuala 24V; comanda automata este dublata si de comanda manuala, prin buton;

NOTA

Prezenta plansa contine modificarile realizate pe parcursul executiei, prin dispozitii de santier, inclusiv masurile stabilite prin expertiza tehnica la foc, elaborata de ing. Simon Vasile (dupa caz).

Plansa are notatia din proiectul tehnic, la care s-a adaugat abrevierea "AsB"

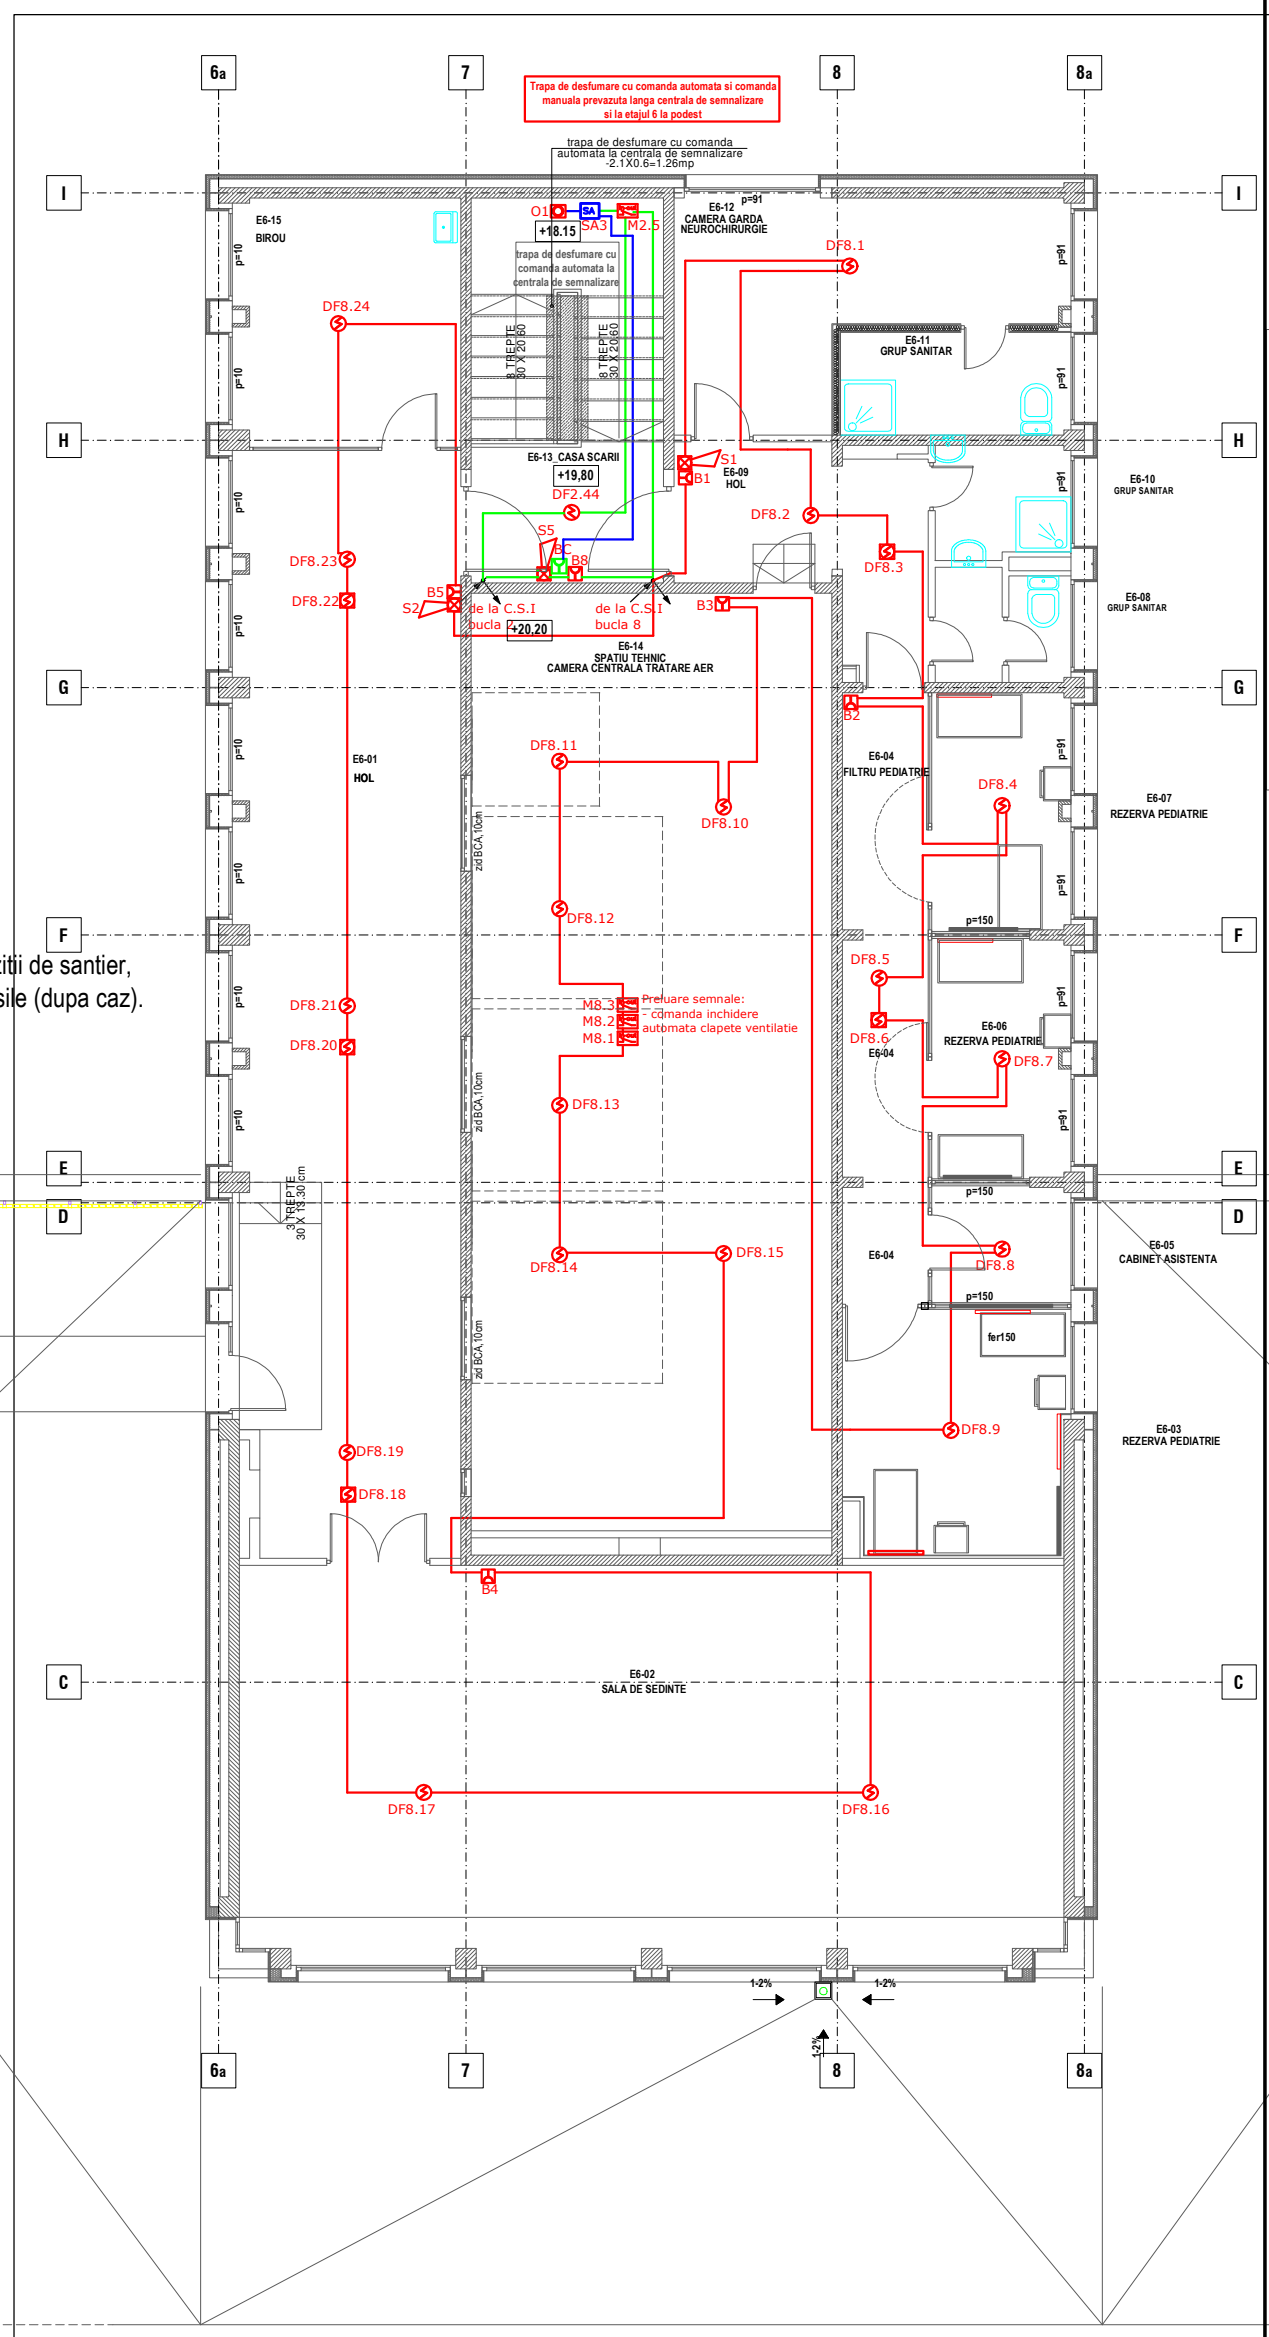

VERIFICATOR				REFERAT NR. din	
VERIFICATOR/ EXPERT	NUME	SEMNATURA	CERINTA	REFERAT / EXPERTIZA NR./ DATA	
PROIECTANT GENERAL: SC "TDD CONCEPT STUDIO" SRL CIF 23108690, J22/ 223/2008		PROIECTANT SPECIALITATE: SC "ROLPROIECT" SRL CIF 18050370, J22/ 2578/2005		Beneficiar CONSILIUL JUDETEAN VASLUI	Proiect nr. 15/2010 Contract nr. 2025/2010
SPECIFICATIE	NUME	SEMNATURA	SCARA 1/100	REABILITARE, MODERNIZARE SI ECHIPARE SPITALUL JUDETEAN DE URGENTE VASLUI str. Stefan Cel Mare, nr. 233,Vaslui	Faza. P.Th.
SEF PROIECT	arh. G.Tanjala Ostapovici				
PROIECTAT	ing. Florin BARAN				
DESENAT	ing. Florin BARAN		2016	PLAN ETAJ 6 CORP A si B - instalatii semnalizare incendii -	Plansa nr. SI-07/AsB
VERIFICAT					