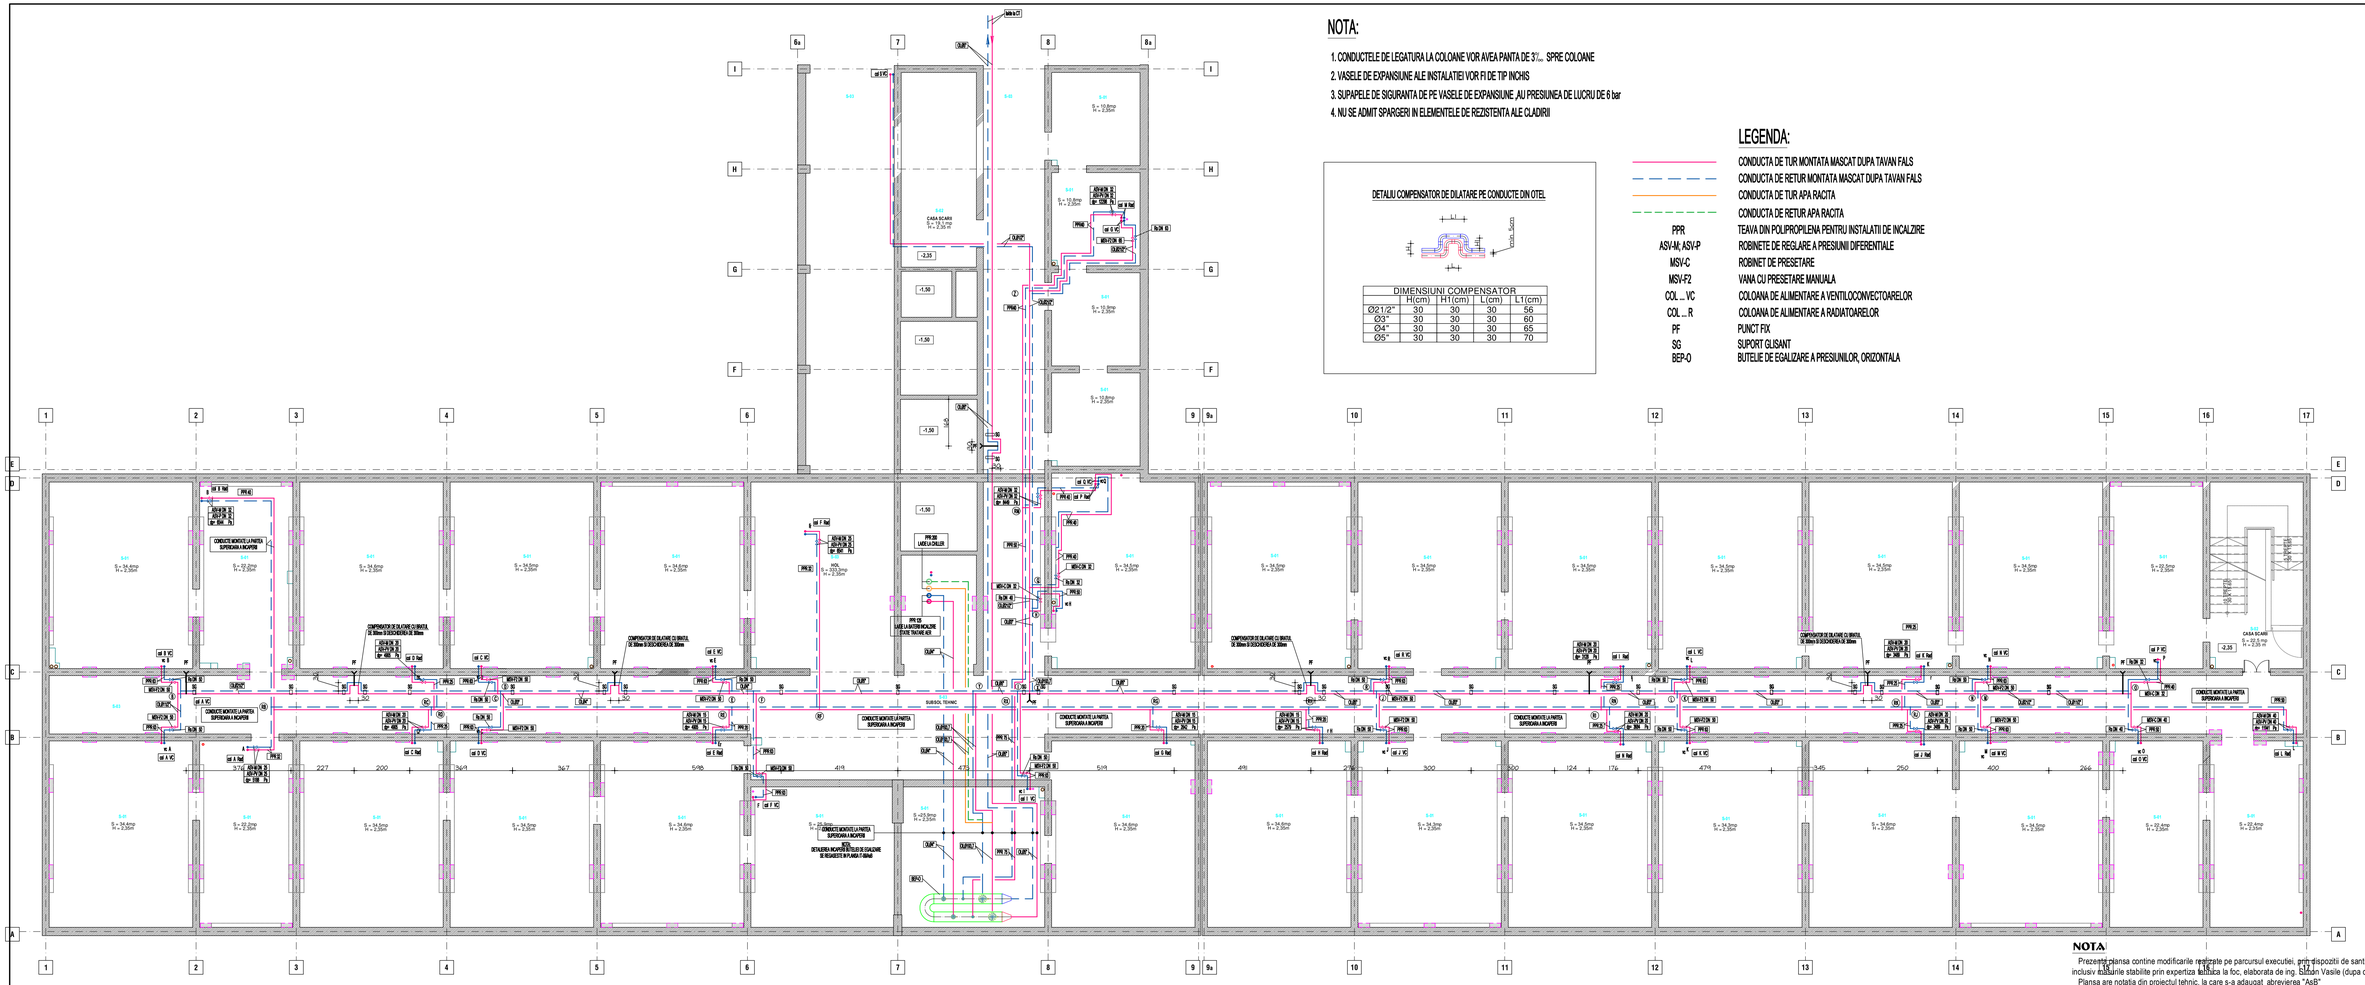
SUBSOL TEHNIC
CASA SCARII
PPR CS
