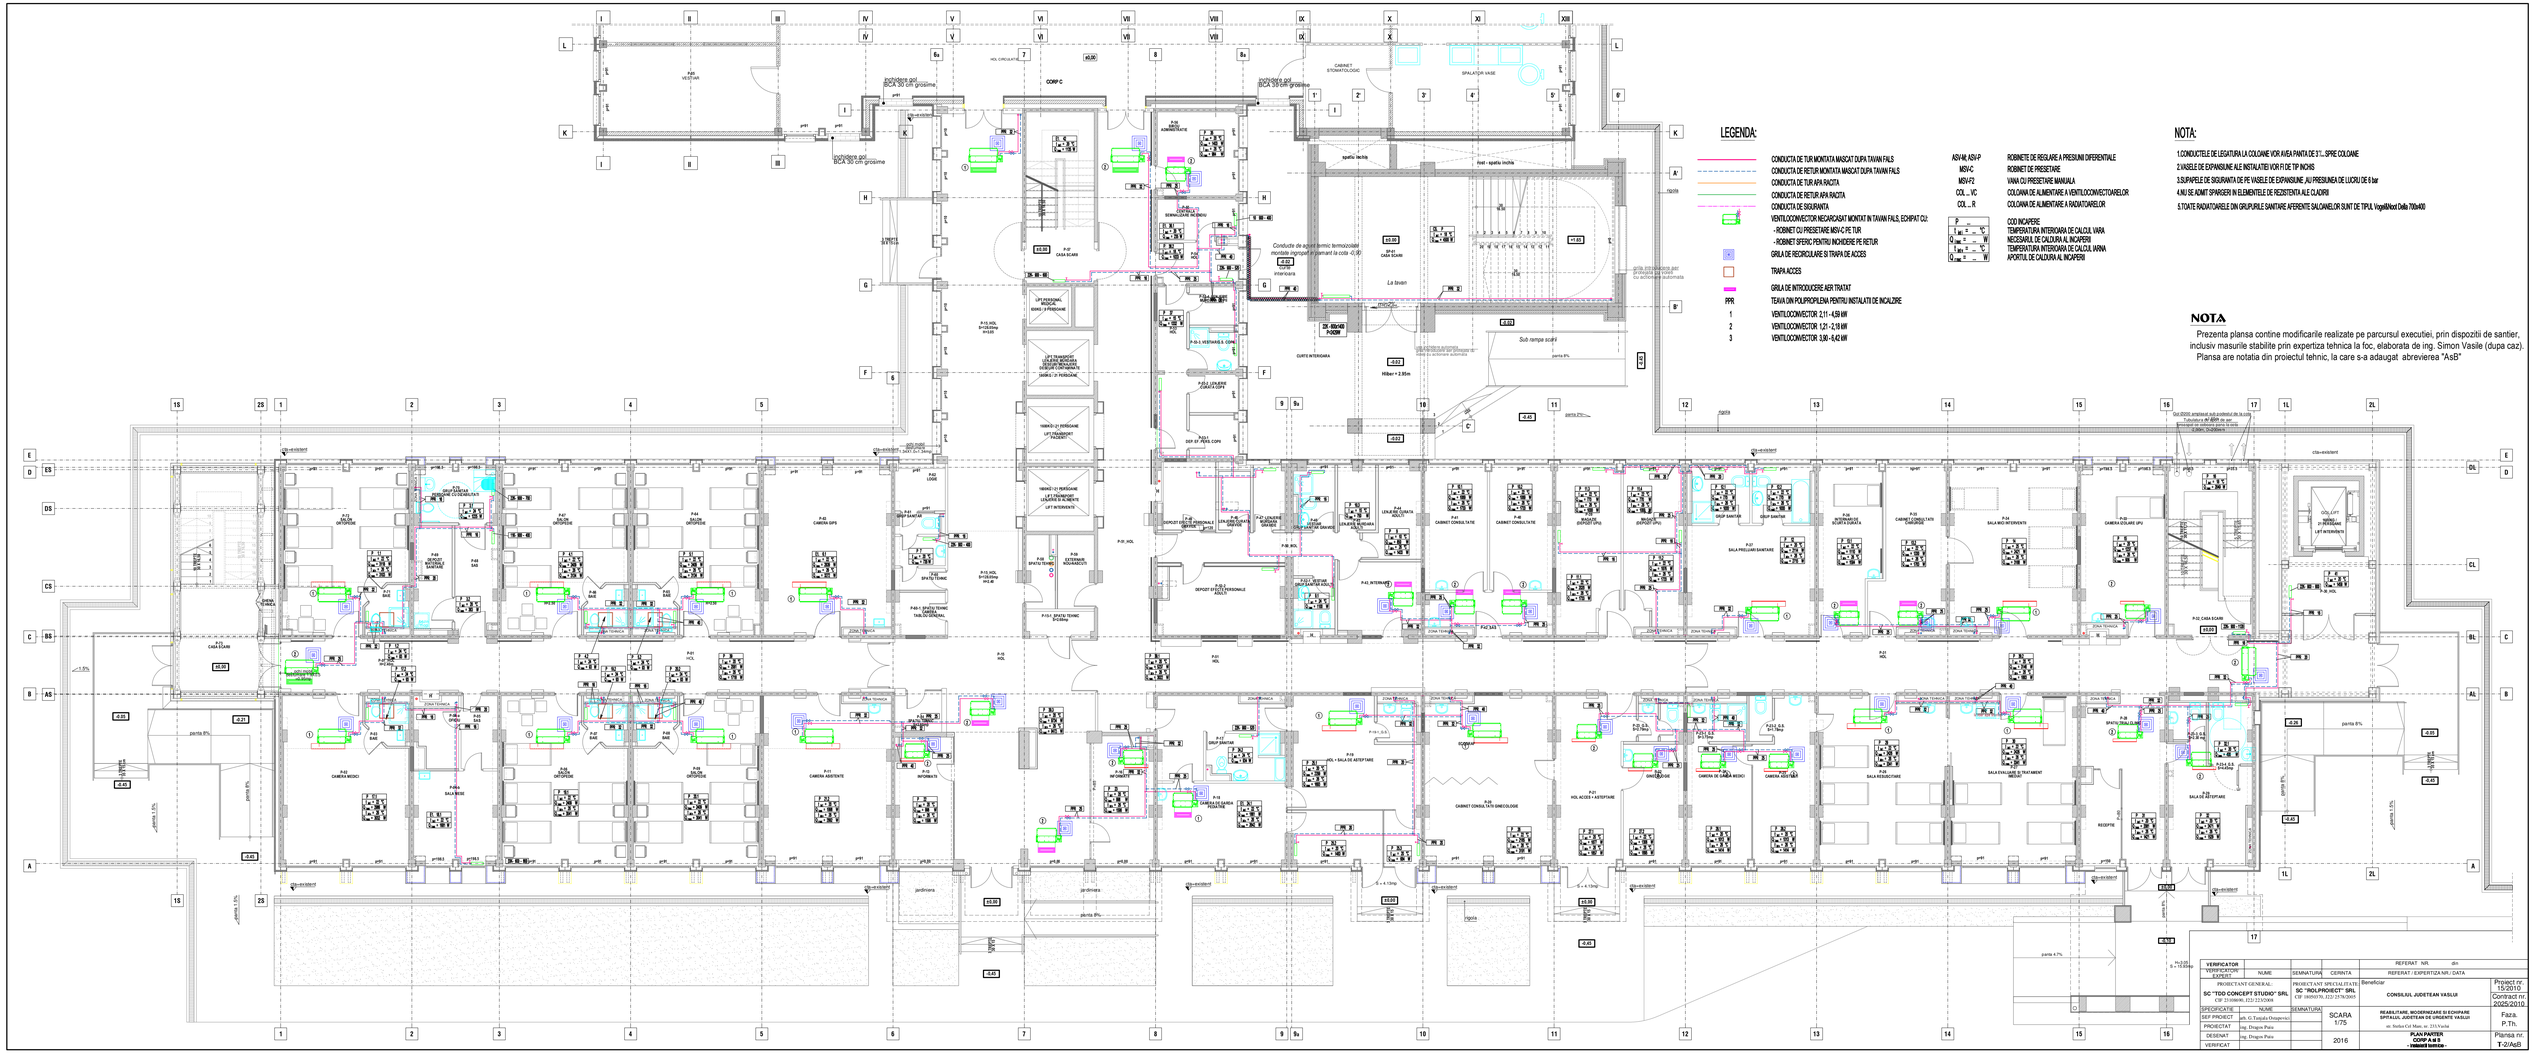
LEGENDA:
CONDUCTA DE TUR MONTATA MASCAT DUPA TAVAN FALS
CONDUCTA DE RETUR MONTATA MASCAT DUPA TAVAN FALS
CONDUCTA DE TUR APA RACITA
CONDUCTA DE RETUR APA RACITA
CONDUCTA DE SIGURANTA
VENTILOCONVECTOR NECARCASAT MONTAT IN TAVAN FALS, ECHIPAT CU:
- ROBINET CU PRESETARE MSV-C PE TUR
- ROBINET SFERIC PENTRU INCHIDERE PE RETUR
GRILA DE RECIRCULARE SI TRAPA DE ACCES
TRAPA ACCES
GRILA DE INTRODUCERE AER TRATAT
PPR TEAVA DIN POLIPROPILENA PENTRU INSTALATII DE INCALZIRE
1 VENTILOCONVECTOR 2,11 - 4,59 kW
2 VENTILOCONVECTOR 1,21 - 2,19 kW
3 VENTILOCONVECTOR 3,90 - 8,42 kW
ASV-M, ASV-P ROBINETE DE REGLARE A PRESIUNII DIFERENTIALE
MSV-C ROBINET DE PRESETARE
MSV-F2 VANA CU PRESETARE MANUALA
COL ... VC COLONAE DE ALIMENTARE A VENTILOCONVECTOARELOR
COL ... R COLONAE DE ALIMENTARE A RADIATOARELOR
COD INCAPERE
TEMPERATURA INTERIOARA DE CALCUL VARA
NECESARUL DE CALDURA AL INCAPERII
TEMPERATURA INTERIOARA DE CALCUL IARNA
APORTUL DE CALDURA AL INCAPERII
NOTA:
1.CONDUCTELE DE LEGATURA LA COLOANE VOR AVEA PANTA DE 3‰...SPRE COLOANE
2.VASELE DE EXPANSIUNE AE INSTALATIEI VOR FI DE TIP MCHS
3.SUPAPELE DE SIGURANTA DE PE VASELE DE EXPANSIUNE AU PRESIUNEA DE LUCRU DE 6 bar
4.NU SE ADMIT SPARGERI IN ELEMENTELE DE RECEPTIONI ALE CLADIRII
5.TOATE RADIATOARELE DIN GRUPURILE SANITARE AFERENTE SALOANELOR SUNT DE TIPUL VogelNKnot Delta 700x400
NOTA
Prezenta plansa contine modificarile realizate pe parcursul executiei, prin dispozitii de santier, inclusiv masurile stabilite prin expertiza tehnica la foc, elaborata de ing. Simon Vasile (dupa caz).
Plansa are notatia din proiectul tehnic, la care s-a adaugat abreviereа "AsB"
VERIFICATOR
VERIFICATOR EXPERT
NUME
SEMNATURA
CERINTA
REFERAT NR. din
REFERAT / EXPERTIZA NR. / DATA
PROIECTANT GENERAL:
SC "TOD CONCEPT STUDIO" SRL
CIF 21400600, J22/2132/2008
PROIECTANT SPECIALITATE:
SC "ROLPROIECT" SRL
CIF 18050370, J22/ 2578/2005
Beneficiar
CONSILIUL JUDETEAN VASLUI
Proiect nr. 15/2010
Contract nr. 2025/2010.
SPECIFICATIE
NUME
SEMNATURA
SEF PROIECT
arh. Cr.Tonala Oranges
PROIECTAT
ing. Dragos Paiu
DESENAT
ing. Dragos Paiu
VERIFICAT
SCARA 1/75
2016
REABILITARE, MODERNIZARE SI ECHIPARE SPITALUL JUDETEAN DE URGENTE VASLUI
str. Stefan Cel Mare, nr. 233,Vaslui
PLAN PARTER
CORP A.B.E
- INSOLIRE TERMICA -
Faza. P.Th.
Plansa nr. T-2/AsB