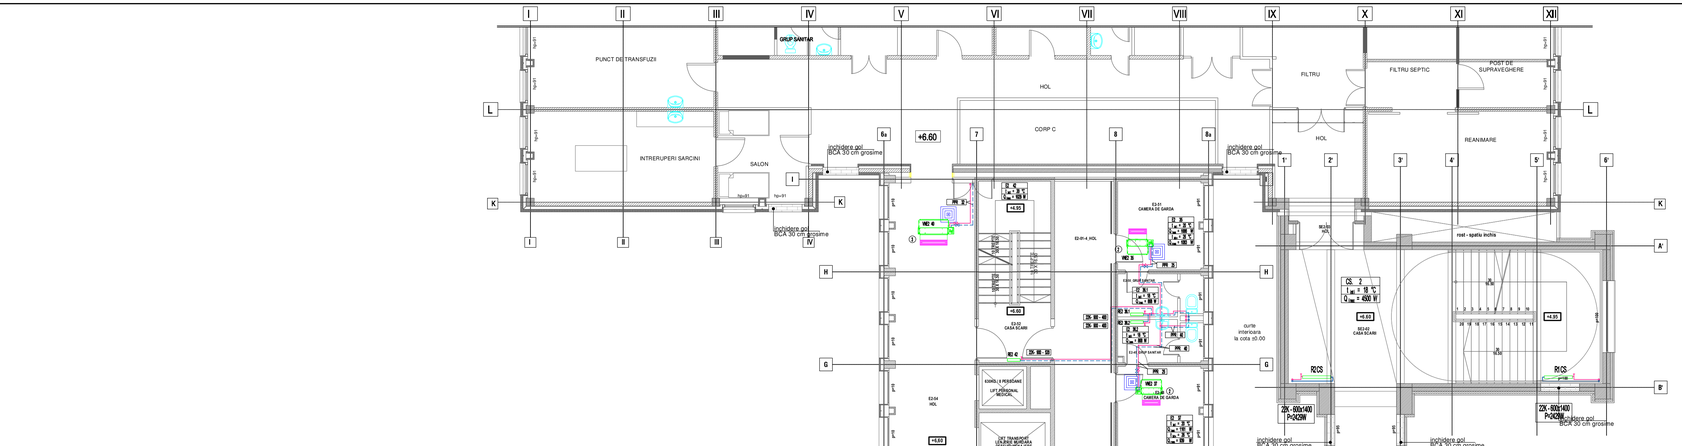

LEGENDA:

- CONDUCTA DE TUR MONTATA MASCAT DUPA TAVAN FALS
- CONDUCTA DE RETUR MONTATA MASCAT DUPA TAVAN FALS
- CONDUCTA DE TUR APA RACITA
- CONDUCTA DE RETUR APA RACITA
- CONDUCTA DE SIGURANTA
- VENTILOCONVECTOR NECARCASAT MONTAT IN TAVAN FALS, ECHIPAT CU:
  - ROBINET CU PRESETARE MSV-C PE TUR
  - ROBINET SFERIC PENTRU INCHIDERE PE RETUR
- GRILA DE RECIRCULARE SI TRAPA DE ACCES
- TRAPA ACCES
- GRILA DE INTRODUCERE AER TRATAT
- PPR TEAVA DIN POLIPROPILENA PENTRU INSTALATII DE INCALZIRE
- 1 VENTILOCONVECTOR: 2,11 - 4,58 kW
- 2 VENTILOCONVECTOR: 1,21 - 2,18 kW
- 3 VENTILOCONVECTOR: 3,90 - 6,42 kW
- ASH-M, ASH-P ROBINETE DE REGLARE A PRESIUNII DIFERENTIALE
- MSV-C ROBINET DE PRESETARE
- MSV-F2 VANA CU PRESETARE MANUALA
- COL ... VC COLONAA DE ALIMENTARE A VENTILOCONVECTOARELOR
- COL ... R COLONAA DE ALIMENTARE A RADIATOARELOR

P	
t_int =	°C
t_ext =	°C
Q_cal =	W
Q_rac =	W

COD INCAPERE
TEMPERATURA INTERIOARA DE CALCUL VARA
NECESARUL DE CALDURA AL INCAPERII
TEMPERATURA INTERIOARA DE CALCUL IARNA
APORTUL DE CALDURA AL INCAPERII

NOTA:

1.CONDUCTELE DE LEGATURA LA COLOANE VOR AVEA PANTA DE 3°I...SPRE COLOANE
2.VASELE DE EXPANSIUNE ALE INSTALATIEI VOR FI DE TIP INCHIS
3.SUPAPELE DE SIGURANTA DE PE MODULUL TERMIC SI DE PE VASELE DE EXPANSIUNE AU PRESIUNEA DE LUCRU DE 6 bar
4.NU SE ADMIT SPARGERI IN ELEMENTELE DE REZISTENTA ALE CLADIRII
5.TOATE RADIATOARELE DIN GRUPURILE SANITARE AFERENTE SALOANELOR SUNT DE TIPUL VogelNKnot Delta 700x400

NOTA

Prezenta plansa contine modificarile realizate pe parcursul executiei, prin dispozitii de santier, inclusiv masurile stabilite prin expertiza tehnica la foc, elaborata de ing. Simon Vasile (dupa caz).
Plansa are notatia din proiectul tehnic, la care s-a adaugat abrevierea "AsB"

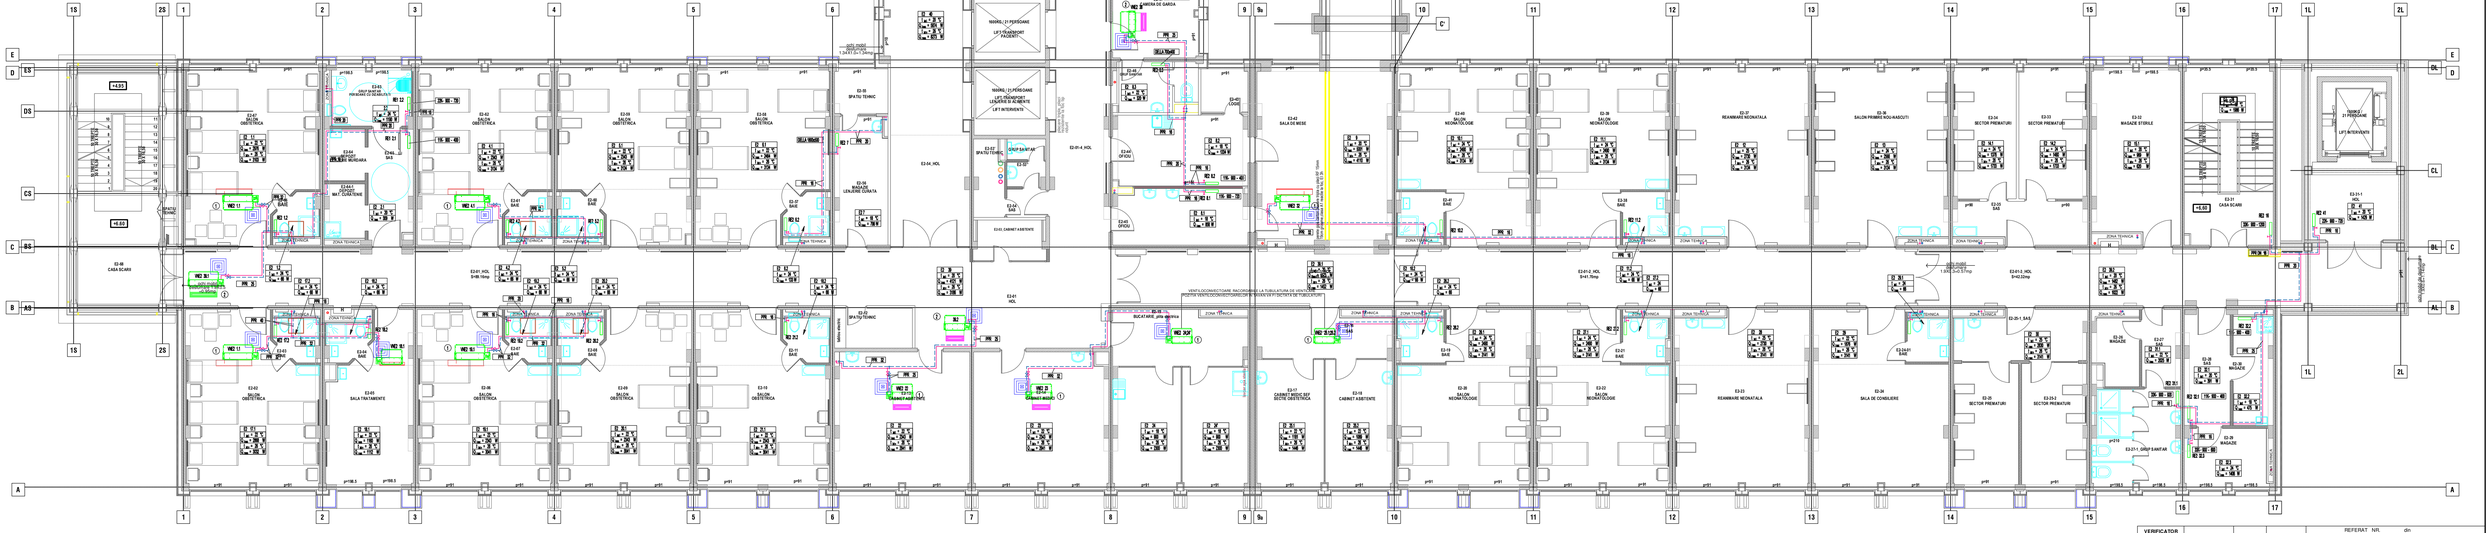

VERIFICATOR				REFERAT NR. din	
"VERIFICATORI" CERTIFICAT	NUME	SEMNATURA	CERINTA	REFERAT / EXPERTIZA NR / DATA	
PROIECTANT GENERAL: SC "TDD CONCEPT STUDIO" SRL CIF 18100878, J22/2372/06		PROIECTANT SPECIALITATE SC "ROLPROIECT" SRL CIF 18050570, J22/2374/2005		Beneficiar: CONSILIUL JUDETEAN VASLUI	Proiect nr. 15/2010 Contract nr. 2025/2010
SPECIFICATIE	NUME	SEMNATURA	SCARA 1/75	REABILITARE, MODERNIZARE SI ECHIPARE SPITALUL JUDETEAN DE URGENTE VASLUI	Faza P.Th.
SEF PROIECT	arh. G.Tatjana Ostapovici			str. Stefan Cel Mare, nr.233 Vaslui	
PROIECTAT	ing. Dragos Puiu		2016	PLAN ETAJ 2 CORP A si B - instalatii termice -	Plansa nr. T -4/AsB
DESENAT	ing. Dragos Puiu				
VERIFICAT					