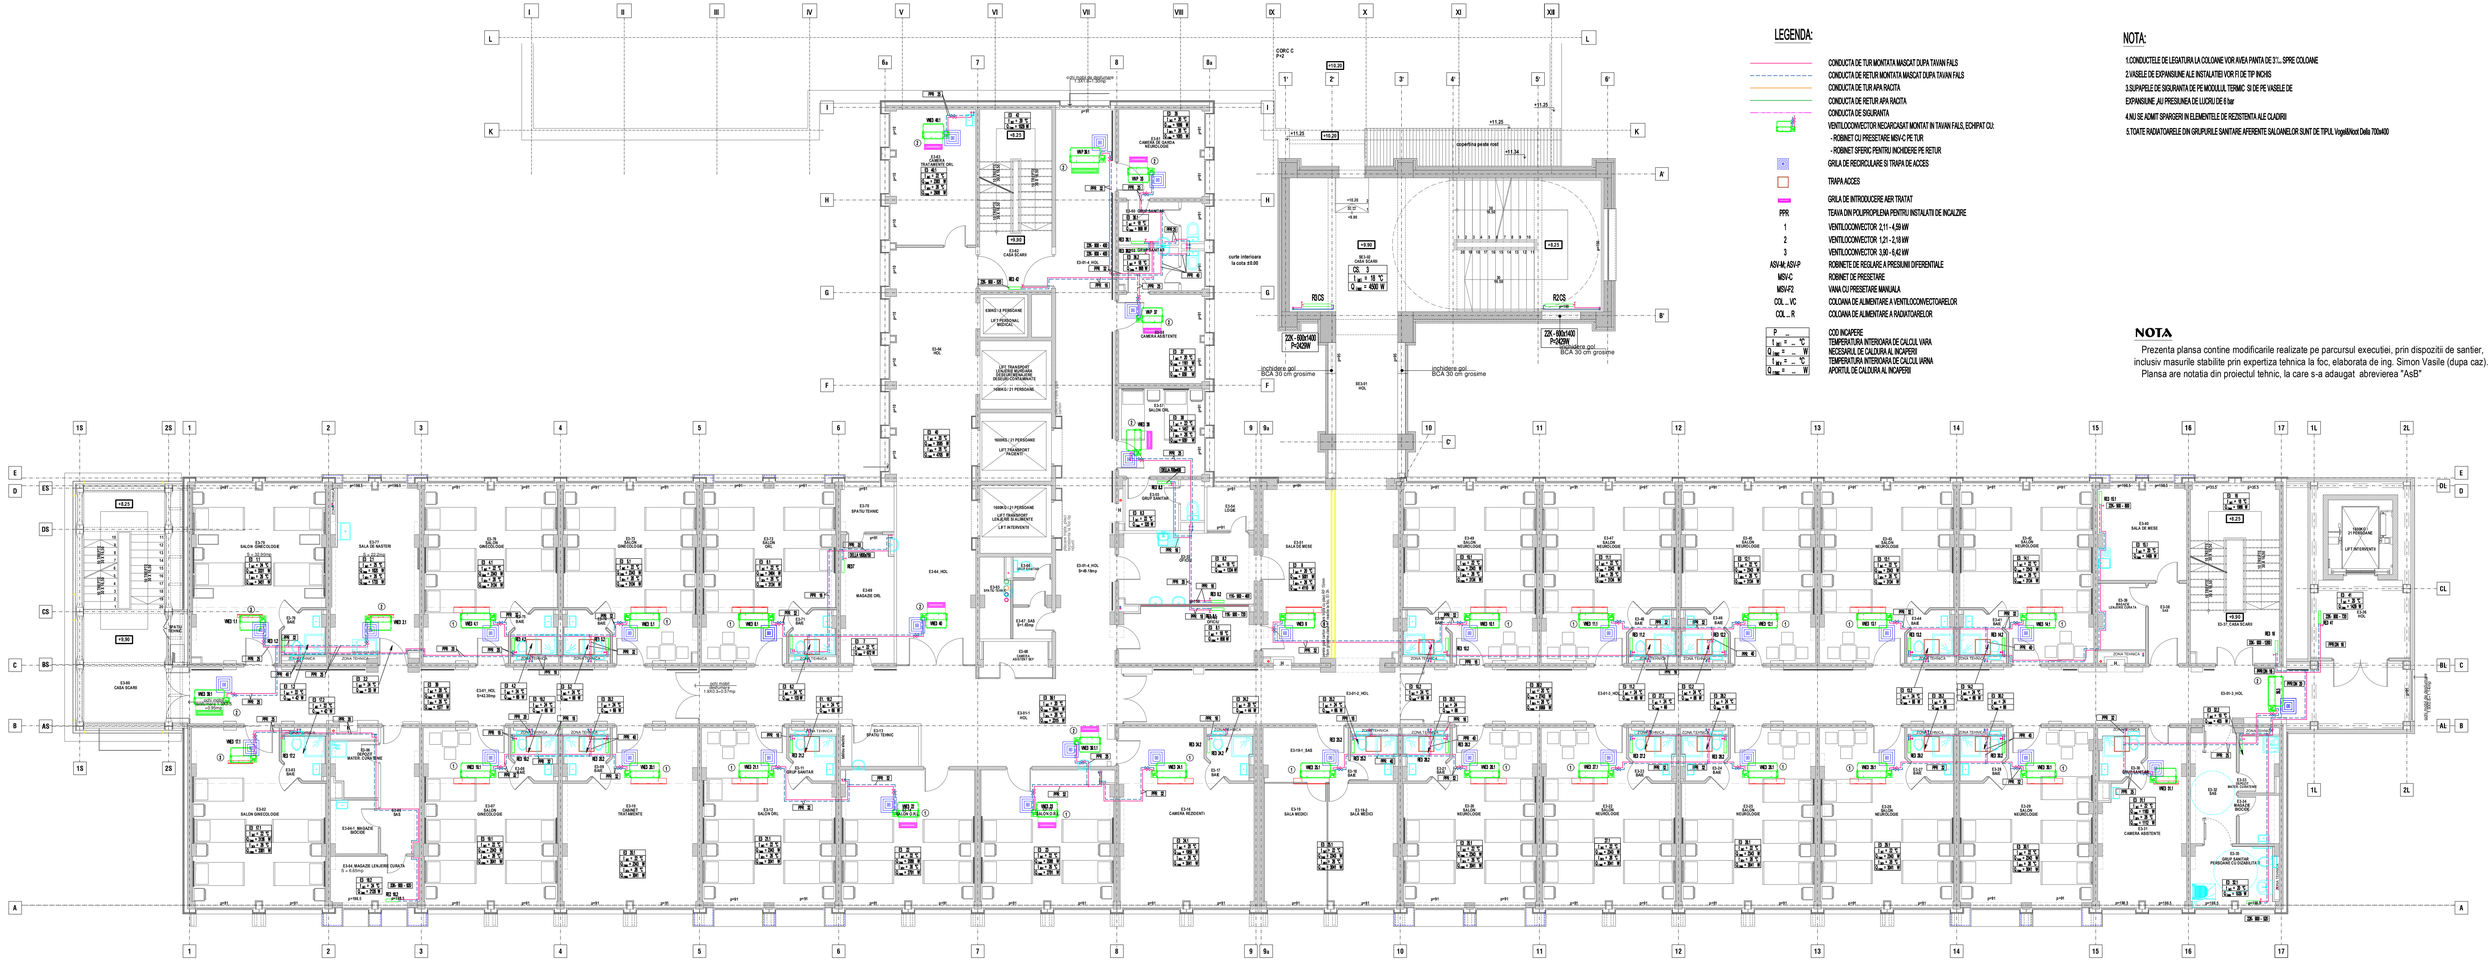

LEGENDA:

- CONDUCTA DE TUR MONTATA MASCAT DUPA TAVAN FALS
- CONDUCTA DE RETUR MONTATA MASCAT DUPA TAVAN FALS
- CONDUCTA DE TUR APA RACITA
- CONDUCTA DE RETUR APA RACITA
- CONDUCTA DE SIGURANTA
- VENTILOCONVECTOR NECARCASAT MONTAT IN TAVAN FALS, ECHIPAT CU:
  - ROBINET CU PRESETARE MSI-C PE TUR
  - ROBINET SFERIC PENTRU INCHIDERE PE RETUR
- GRILA DE RECIRCULARE SI TRAPA DE ACCES
- TRAPA ACCES
- GRILA DE INTRODUCERE AER TRATAT
- PPR: TEAVA DIN POLIPROPILENA PENTRU INSTALATII DE INCALZIRE
- 1: VENTILOCONVECTOR: 2,11- 4,58 kW
- 2: VENTILOCONVECTOR: 1,21- 2,18 kW
- 3: VENTILOCONVECTOR: 3,90 - 6,42 kW
- ASH-4K, ASV-P: ROBINETE DE REGLARE A PRESIUNI DIFERENTIALE
- MSI-C: ROBINET DE PRESETARE
- MSV-F2: VANA CU PRESETARE MANUALA
- COL ... VC: COLONAM DE ALIMENTARE A VENTILOCONVECTOARELOR
- COL ... R: COLONAM DE ALIMENTARE A RADIATOARELOR

P	
t_{ext} =	... °C
Q_{tot} =	... W
t_{int} =	... °C
Q_{nec} =	... W

- COD INCAPERE
- TEMPERATURA INTERIOARA DE CALCUL VARA
- NECESARUL DE CALDURA AL INCAPERII
- TEMPERATURA INTERIOARA DE CALCUL IARNA
- APORTUL DE CALDURA AL INCAPERII

NOTA:

1.CONDUCTELE DE LEGATURA LA COLOANE VOR AVEA PANTA DE 3°I... SPRE COLOANE

2.VASELE DE EXPANSIUNE ALE INSTALATIEI VOR FI DE TIP INCHIS

3.SUPAPELE DE SIGURANTA DE PE MODULUL TERMIC SI DE PE VASELE DE EXPANSIUNE AU PRESIUNEA DE LUCRU DE 6 bar

4.NU SE ADMIT SPARGERI IN ELEMENTELE DE REZISTENTA ALE CLADIRII

5.TOATE RADIATOARELE DIN GRUPURILE SANITARE AFERENTE SALONELOR SUNT DE TIPUL Vogel&Noot Delta 700x400

NOTA

Prezenta plansa contine modificarile realizate pe parcursul executiei, prin dispozitii de santier, inclusiv masurile stabilite prin expertiza tehnica la foc, elaborata de ing. Simon Vasile (dupa caz). Plansa are notatia din proiectul tehnic, la care s-a adaugat abrevierea "AsB"

VERIFICATOR				REFERAT NR. ... din	
"VERIFICATORI" CAMERE	NUME	SEMNATURA	CERINTA	REFERAT / EXPERTIZA NR./ DATA	
PROIECTANT GENERAL: SC "TDO CONCEPT STUDIO" SRL CIF 25108496, J22/2372/2008			PROIECTANT SPECIALITATE SC "ROLPROIECT" SRL CIF 18050770, J22/ 2576/2005	Beneficiar: CONSILIUL JUDETEAN VASLUI	Proiect nr. 15/2010 Contract nr. 2025/2010
SPECIFICATIE	NUME	SEMNATURA		REABILITARE, MODERNIZARE SI ECHIPARE SPITALUL JUDETEAN DE URGENTE VASLUI	Faza P.Th.
SEF PROIECT	arh. G.Catayala Oranovici		SCARA 1/75	str. Stefan Cel Mare, nr.233 Vaslui	
PROIECTAT	ing. Dragos Puiu			PLAN ETAJ 3 CORP A si B - INCADRE SANITARE -	Plansa nr. T-5/AsB
DESENAT	ing. Dragos Puiu		2016		
VERIFICAT					