NOTA:

1.CONDUCTELE DE LEGATURA LA COLOANE VOR AVEA PANTA DE 3%, SPRE COLOANE
2.VASUL DE EXPANSIUNE AL INSTALATIEI VA FI DE TIP INCHIS
3.SUPAPELE DE SIGURANTA SI VASELE DE EXPANSIUNE, AU PRESIUNEA DE LUCRU DE 6 bar

LEGENDA:

- CONDUCTA DE TUR MONTATA MASCAT DUPA TAVAN FALS
- CONDUCTA DE RETUR MONTATA MASCAT DUPA TAVAN FALS
- CONDUCTA DE TUR APA RACITA
- CONDUCTA DE RETUR APA RACITA
- CONDUCTA DE SIGURANTA
- VENTILOCONVECTOR RECARCAJAT MONTAT IN TAVAN FALS, ECHIPAT CU:
  - ROBINET CU PRESETARE MSV-C PE TUR
  - ROBINET SFERIC PENTRU INCHIDERE DE RETUR
- PPR TEAVA DIN POLIPROPILENA PENTRU INSTALATII DE INCALZIRE
- OLN* TEAVA DIN OTEL PENTRU INSTALATII DE INCALZIRE
- RT ROBINET DE TREGERE
- RRH ROBINET DE REGLAJ HIDRAULIC
- Rg ROBINET DE GOLIRE
- M MANOMETRU
- T TERMOMETRU
- CR CLAPETI DE RETINERE
- VA VALVA DE DEZAERARE
- ASH-M, ASH-PV ROBINETE DE REGLARE A PRESIUNI DIFERENTIALE
- MSV-C ROBINET DE PRESETARE
- MSV-F/2 VANA CU PRESETARE MANUALA
- COL. ... VC COLOANA DE ALIMENTARE A VENTILOCONVECTOARELOR
- COL. ... S COLOANA DE ALIMENTARE A RADIATOARELOR
- VE VAS DE EXPANSIUNE CU MEMBRANA INCHIS CU V=500L
- BEP BUTELIE DE EGALIZARE A PRESIUNILOR Ø355,6/Ø2mm; L=3050mm
- R... RADIATOARE DIN TEVAIA SAU TABLA DE OTEL
- P5 POMPA DUBLA CIRCULATIE AG. TERMIC APA CALDA - RAMURA VENTILOCONVECTOARE Q=10,0m/h; H=9mcA
- P4 POMPA DUBLA CIRCULATIE AG. TERMIC APA CALDA - RAMURA RADIATOARE Q=6,0m/h; H=9mcA
- P3 POMPA DUBLA CIRCULATIE AG. TERMIC APA CALDA - RAMURA BATERII INCALZIRE CTA Q=10,0m/h; H=4mcA
- Ø 355mm Cpm=1,7m GOL PENTRU INSTALATII TERMICE AVAND DIAMETRUL Ø355mm
- Cpm=1,7m COTA AX CONDUCTA =1,70m PATA DE PARDOSEALA

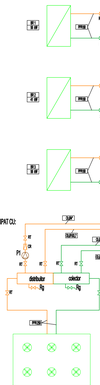

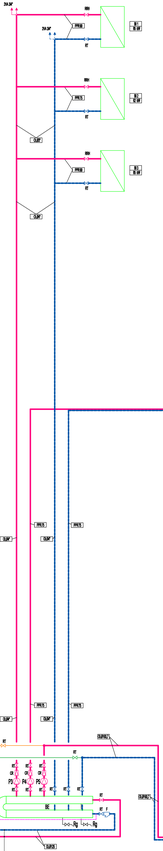

PLAN AMPLASARE UTILAJE.

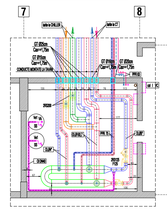
7
8
B
A
Ø 355mm Cpm=1,70m
Ø 355mm Cpm=1,70m
Ø 355mm Cpm=1,70m
CONDUCTA MASCATA DE TAVAN
VASUL 500 L
P5
P4
P3
BEP
